


## 点検対象橋梁一覧表


路線等	No	点検対象橋梁	橋面積 (m <sup>2</sup> )	橋長 (m)	状態の把握		打音検査	
					近接目視 点検	第三者被害 予防措置	劣化状況 把握	
1号線	1	惣野谷橋(上)	ポストテンション方式PC単純T桁橋	598.0	65.0	○		○
	2	惣野谷橋(下)	ポストテンション方式PC単純T桁橋	598.0	65.0	○		○
	3	鮎信大橋(上)	3径間連続非合成鋼鉄析橋	1,107.3	120.2	○		○
	4	鮎信大橋(下)	3径間連続非合成鋼鉄析橋	1,107.9	120.2	○		○
	5	鮎信橋(上)	2径間連続非合成鋼鉄析橋	803.3	85.0	○		○ (上部工を除く)
	6	鮎信橋(下)	2径間連続非合成鋼鉄析橋	736.0	80.0	○		○
	7	石原田上橋(上)	ポストテンション方式PC単純T桁橋	406.4	43.0	○		○
	8	石原田下橋(上)	ポストテンション方式PC単純T桁橋	293.0	31.0	○		○
	9	石原田下橋(下)	ポストテンション方式PC単純T桁橋	232.8	24.0	○		○
	10	平林大橋(上)	単純活荷重合成鉄析+方柱ラーメン析橋	1,150.0	125.0	○		○
	11	平林大橋(下)	単純活荷重合成鉄析+方柱ラーメン析橋	1,150.0	125.0	○		○
	12	畠谷橋(上)	単純合成鋼鉄析橋(耐候性鋼材)	395.6	43.0	○		○
	13	畠谷橋(下)	単純非合成鋼鉄析橋	685.2	43.0	○		○
	14	花見岩上橋(上)	ポストテンション方式PC単純T桁橋	275.1	29.9	○		○
	15	花見岩上橋(下)	ポストテンション方式PC単純T桁橋	425.2	27.0	○		○
	16	花見岩下橋(上)	ポストテンション方式PC単純T桁橋	358.8	39.0	○		○
	17	花見岩下橋(下)	ポストテンション方式PC単純T桁橋	471.2	34.0	○		○
	18	法道寺大橋(上)	3径間連続非合成鋼鉄析橋	920.0	100.0	○		○ (上部工を除く)
	19	法道寺大橋(下)	3径間連続非合成鋼鉄析橋	965.1	100.0	○		○
	20	須賀谷上橋(上)	2径間連続非合成鋼鉄析橋	708.8	75.0	○		○ (上部工を除く)
	21	須賀谷上橋(下)	単純非合成鋼鉄析橋	378.3	39.0	○		○
	22	金剛寺橋(上)	ポストテンション方式PC単純T桁橋	175.8	19.0	○		○
	23	長伝寺大橋(上)	3径間連続非合成鋼鉄析橋	1,056.0	109.0	○		○
	24	長伝寺大橋(下)	3径間連続非合成鋼鉄析橋	1,053.0	117.0	○		○
	25	洗川橋	ポストテンション方式PC単純T桁橋	299.2	16.0	○		○
	26	間所入橋	ポストテンション方式PC 3径間連続中空床版橋	862.2	90.0	○	○	
2号線	27	温品JCT(上り)連絡1橋	3径間連続非合成鋼鉄析橋	939.7	126.0	○	○	
	28	温品JCT(上り)連絡2橋	3径間連続鋼床版鋼箱析橋	1,784.1	207.0	○	○	
	29	温品JCT(上り)連絡3橋	6径間連続非合成鋼鉄析橋	1,707.0	222.0	○	○	
	30	温品JCT(上り)連絡4橋	3径間連続非合成鋼鉄析橋	1,456.3	105.0	○	○	
	31	温品JCT(下り)連絡1橋	2径間連続非合成鋼鉄析橋	598.1	84.3	○	○	
	32	温品JCT(下り)連絡2橋	3径間連続鋼床版鋼箱析橋	1,977.0	263.6	○	○	
	33	温品JCT(下り)連絡3橋	5径間連続非合成鋼鉄析橋	1,432.0	194.3	○	○	
	34	G1橋	3径間連続非合成鋼箱析橋	3,214.3	152.0	○	○	
	35	G2橋	4径間連続非合成鋼箱析橋	4,167.1	228.0	○	○	
	36	G3橋	5径間連続非合成鋼箱析橋	3,973.2	190.0	○	○	
	37	G4橋	3径間連続非合成鋼箱析橋	3,332.5	147.0	○	○	
	38	G5橋	6径間連続非合成鋼箱析橋	4,548.4	180.0	○	○	
	39	G6橋	2径間連続非合成鋼箱析橋	2,119.5	83.0	○	○	
	40	G7橋	10径間連続非合成鋼鉄析橋	6,444.8	356.0	○	○	
	41	G8橋	5径間連続鋼床版鋼箱析橋	3,132.0	174.0	○	○	
	42	G9橋(JR交差区間除く)	3径間連続鋼床版鋼箱析橋	2,728.8	151.6	○	○	
	43	G10橋	6径間連続非合成少数鋼鉄析橋	4,178.0	228.0	○	○	
	44	G11橋	3径間連続鋼床版鋼箱析橋	4,518.0	251.0	○	○	
	45	矢賀出1橋	4径間連続非合成鋼箱析橋	2,102.1	234.7	○	○	
	46	矢賀出2橋	ポストテンション方式PC2径間連続中空床版橋	240.0	41.0	○	○	
	47	矢賀入橋	5径間連続非合成鋼鉄析橋	1,005.7	165.7	○	○	
	48	府中出1橋	2径間連続非合成鋼箱析橋	562.2	88.3	○	○	
	49	府中出2橋	ポストテンション方式PC2径間連結T桁橋	372.3	63.5	○	○	
	50	府中入橋	ポストテンション方式PC4径間連結T桁橋	716.9	124.0	○	○	
3号線	51	G25橋	3径間連続鋼床版複合ラーメン鋼箱析橋	7,651.1	280.0	○	○	
	52	吉島出橋	4径間連続非合成鋼箱析橋	2,367.0	298.9	○	○	
	53	吉島入橋	4径間連続非合成鋼箱析橋	2,365.5	298.8	○	○	
5号線	54	本線G1橋	2径間連続非合成鋼鉄析橋	1,631.0	85.0	○	○	

※ 橋梁No.54(管理名称:5号線 本線G1橋)は、今回の点検においては高速1号線に分類している。


令和8年度 広島高速道路構造物定期点検業務 対象橋梁

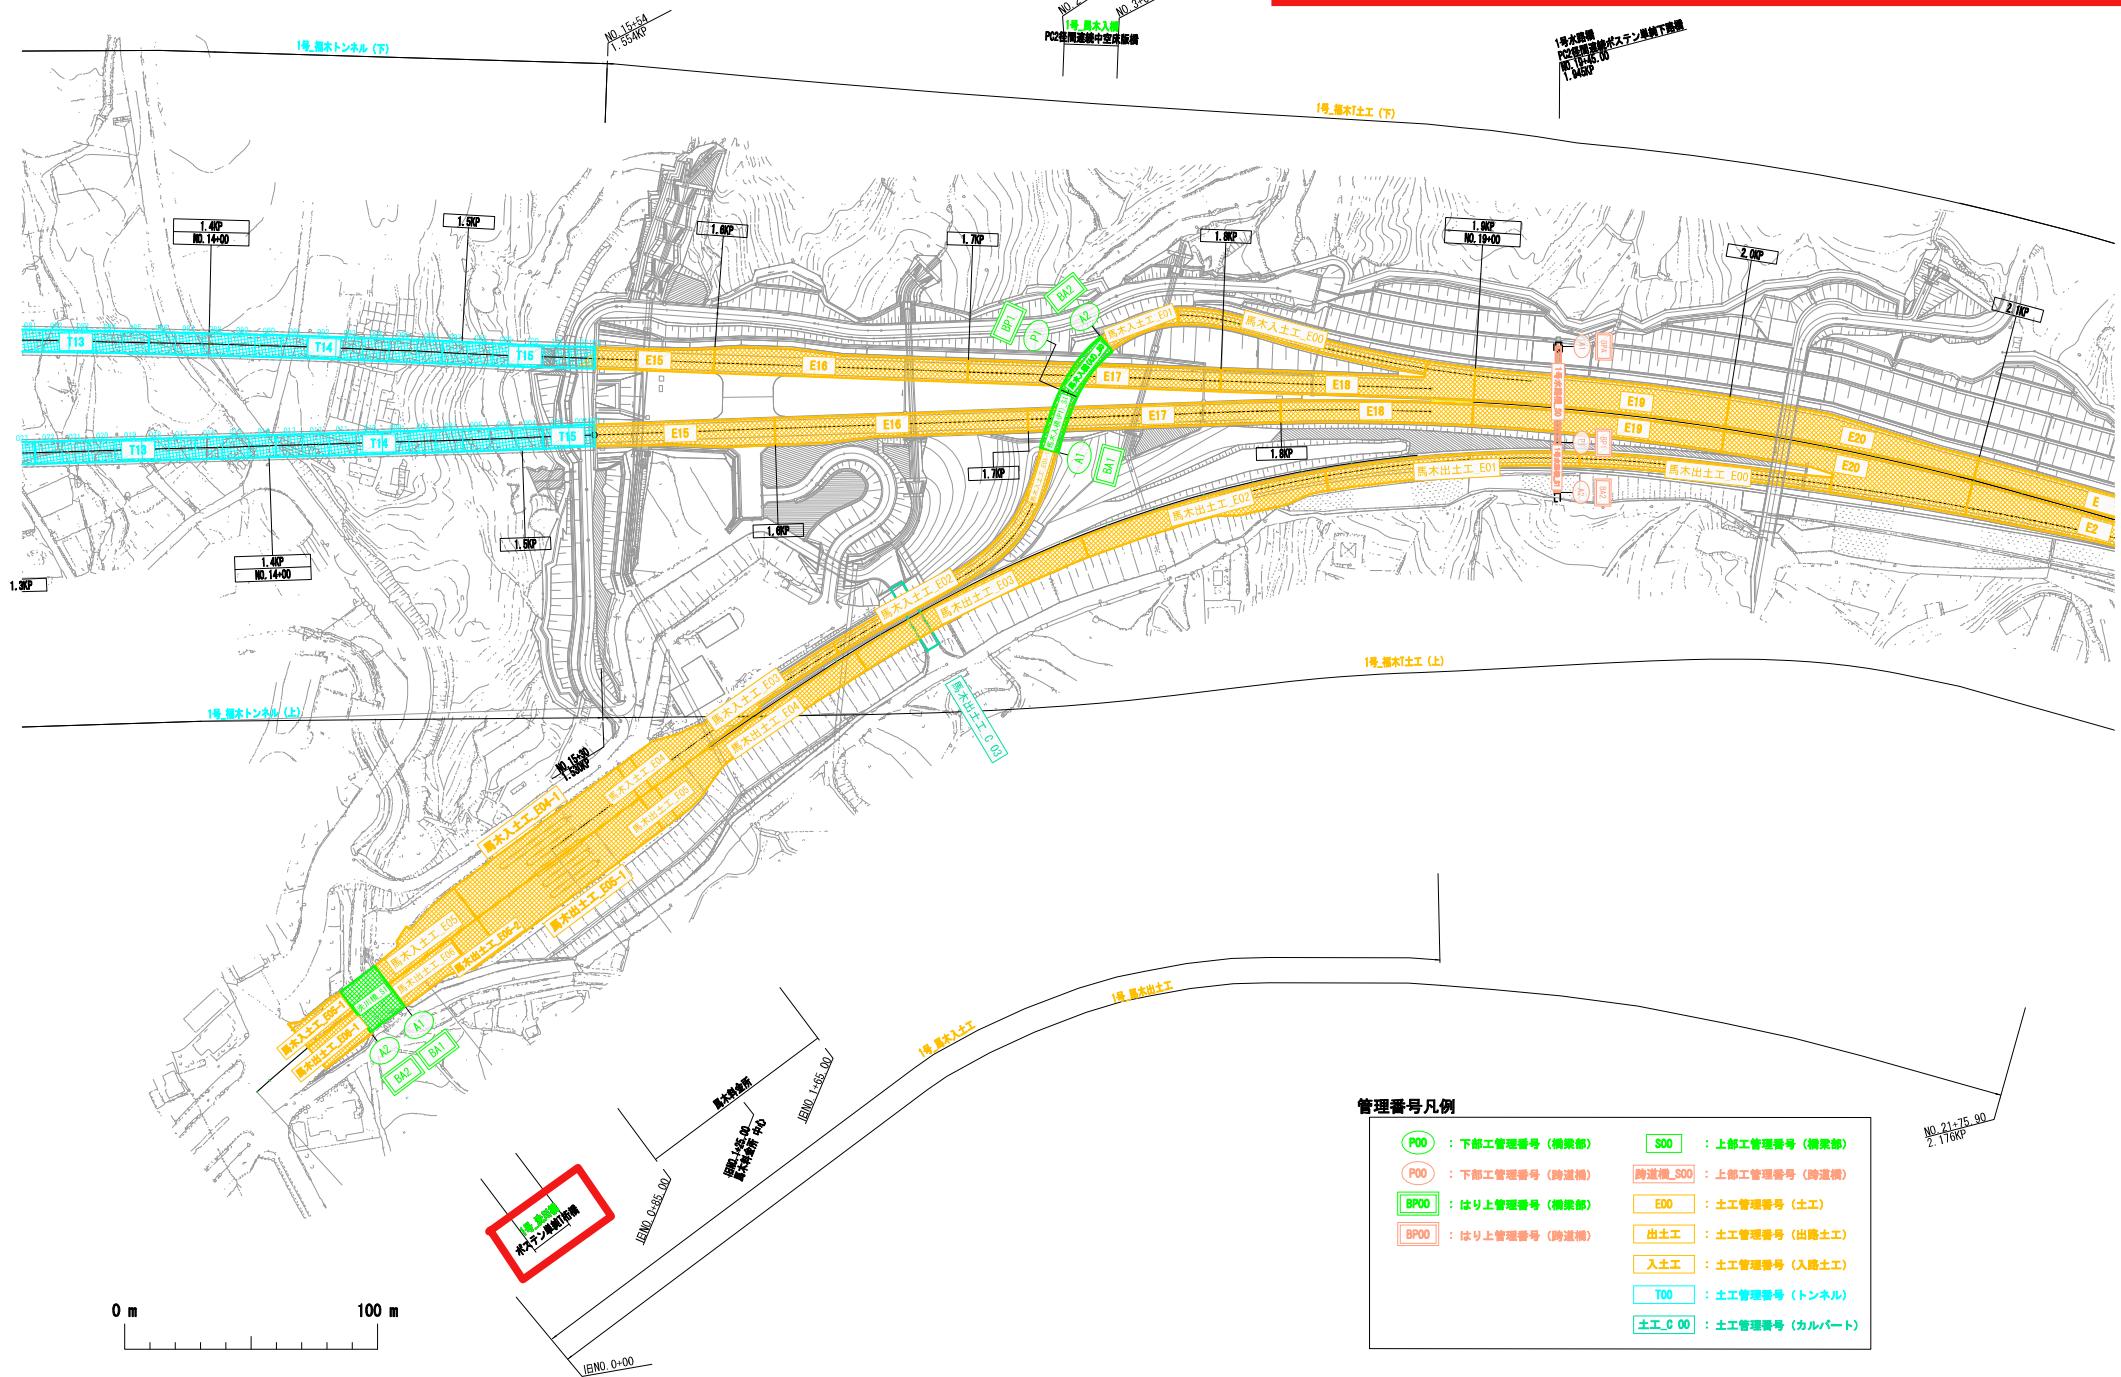

## 令和8年度 広島高速道路構造物定期点検業務 対象橋梁

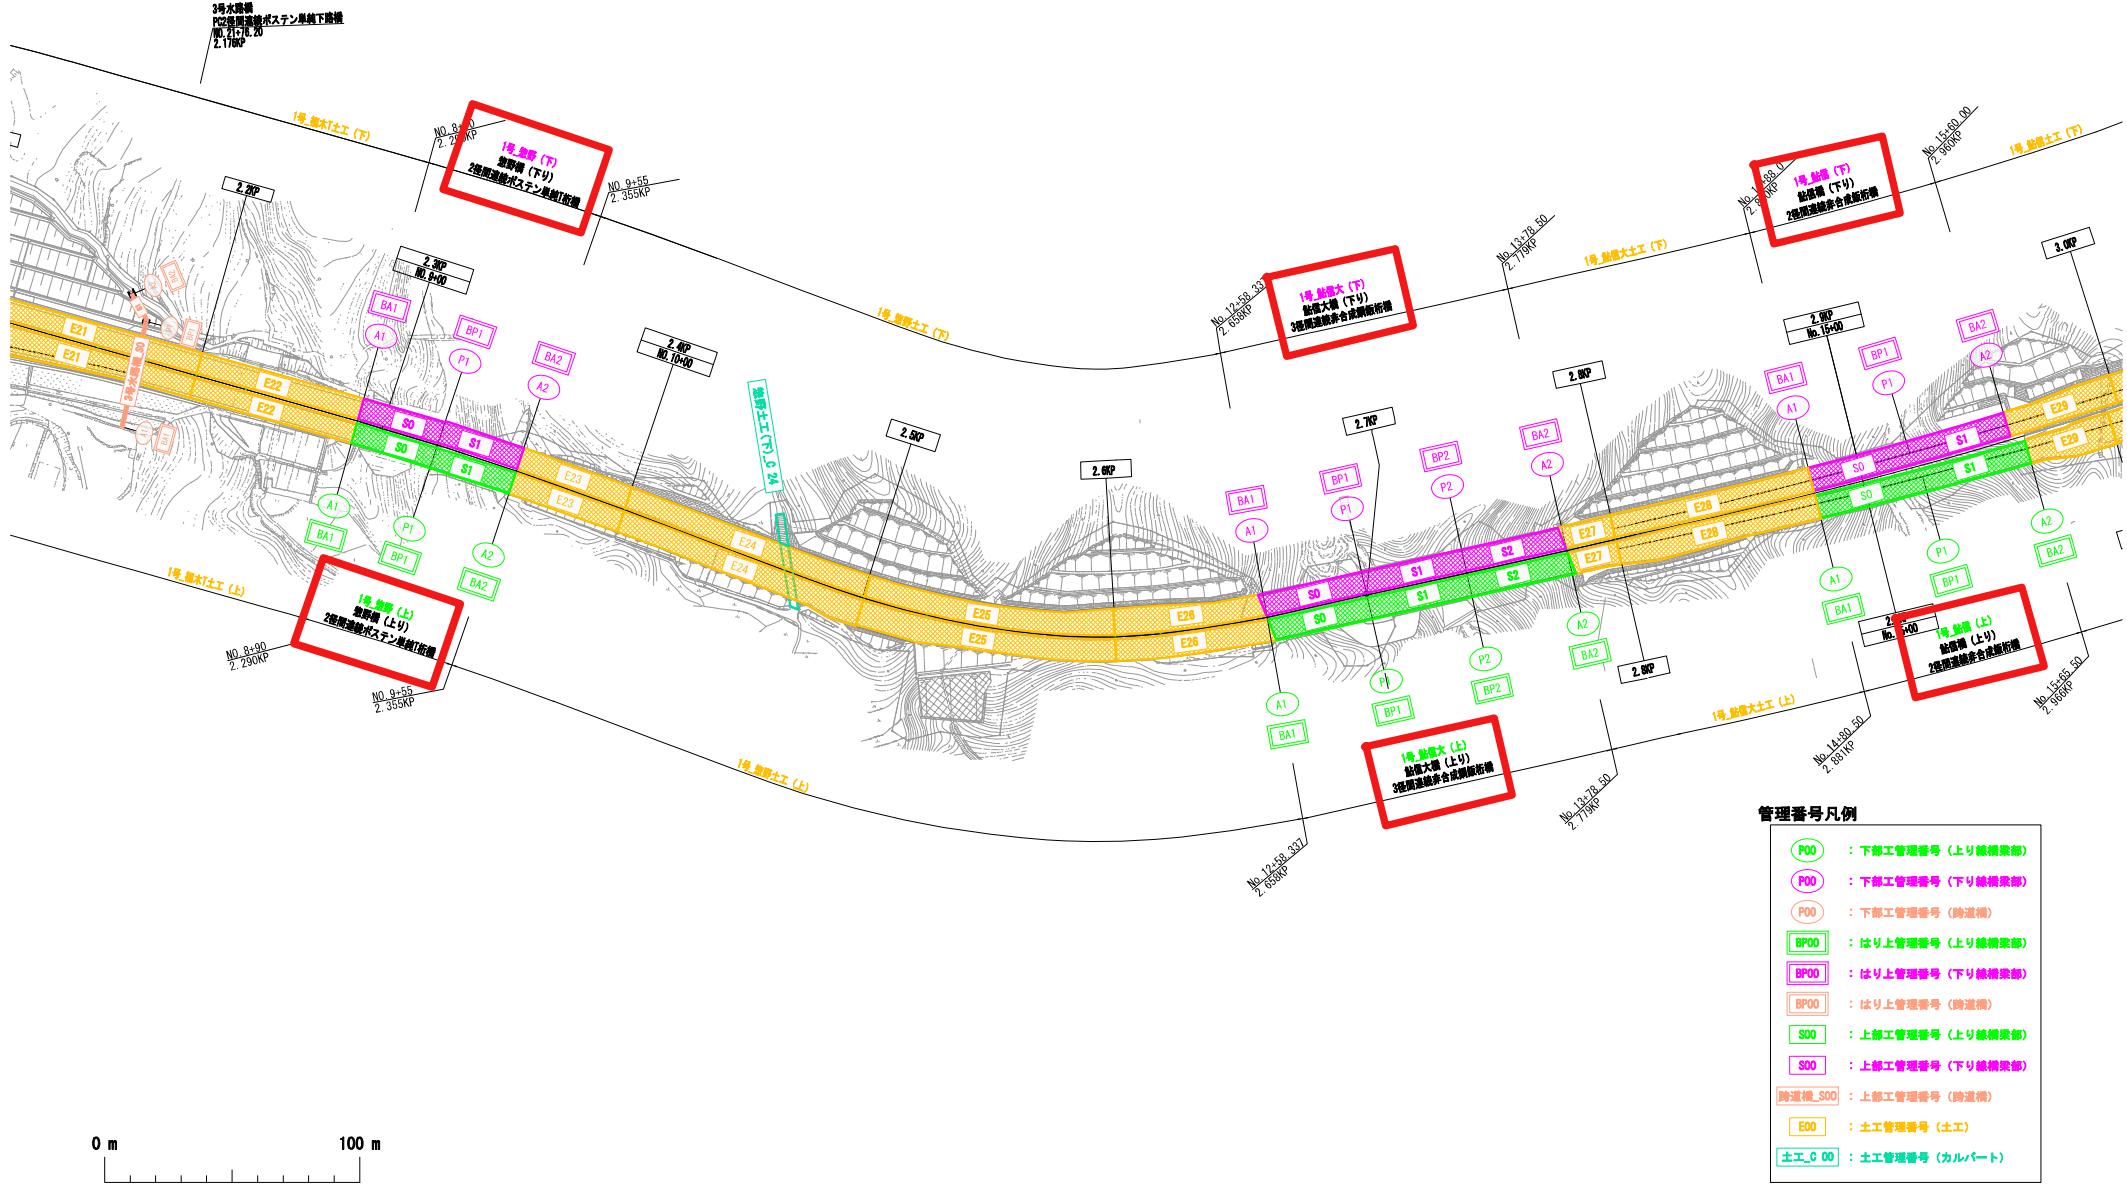


令和8年度 広島高速道路構造物定期点検業務 対象橋梁

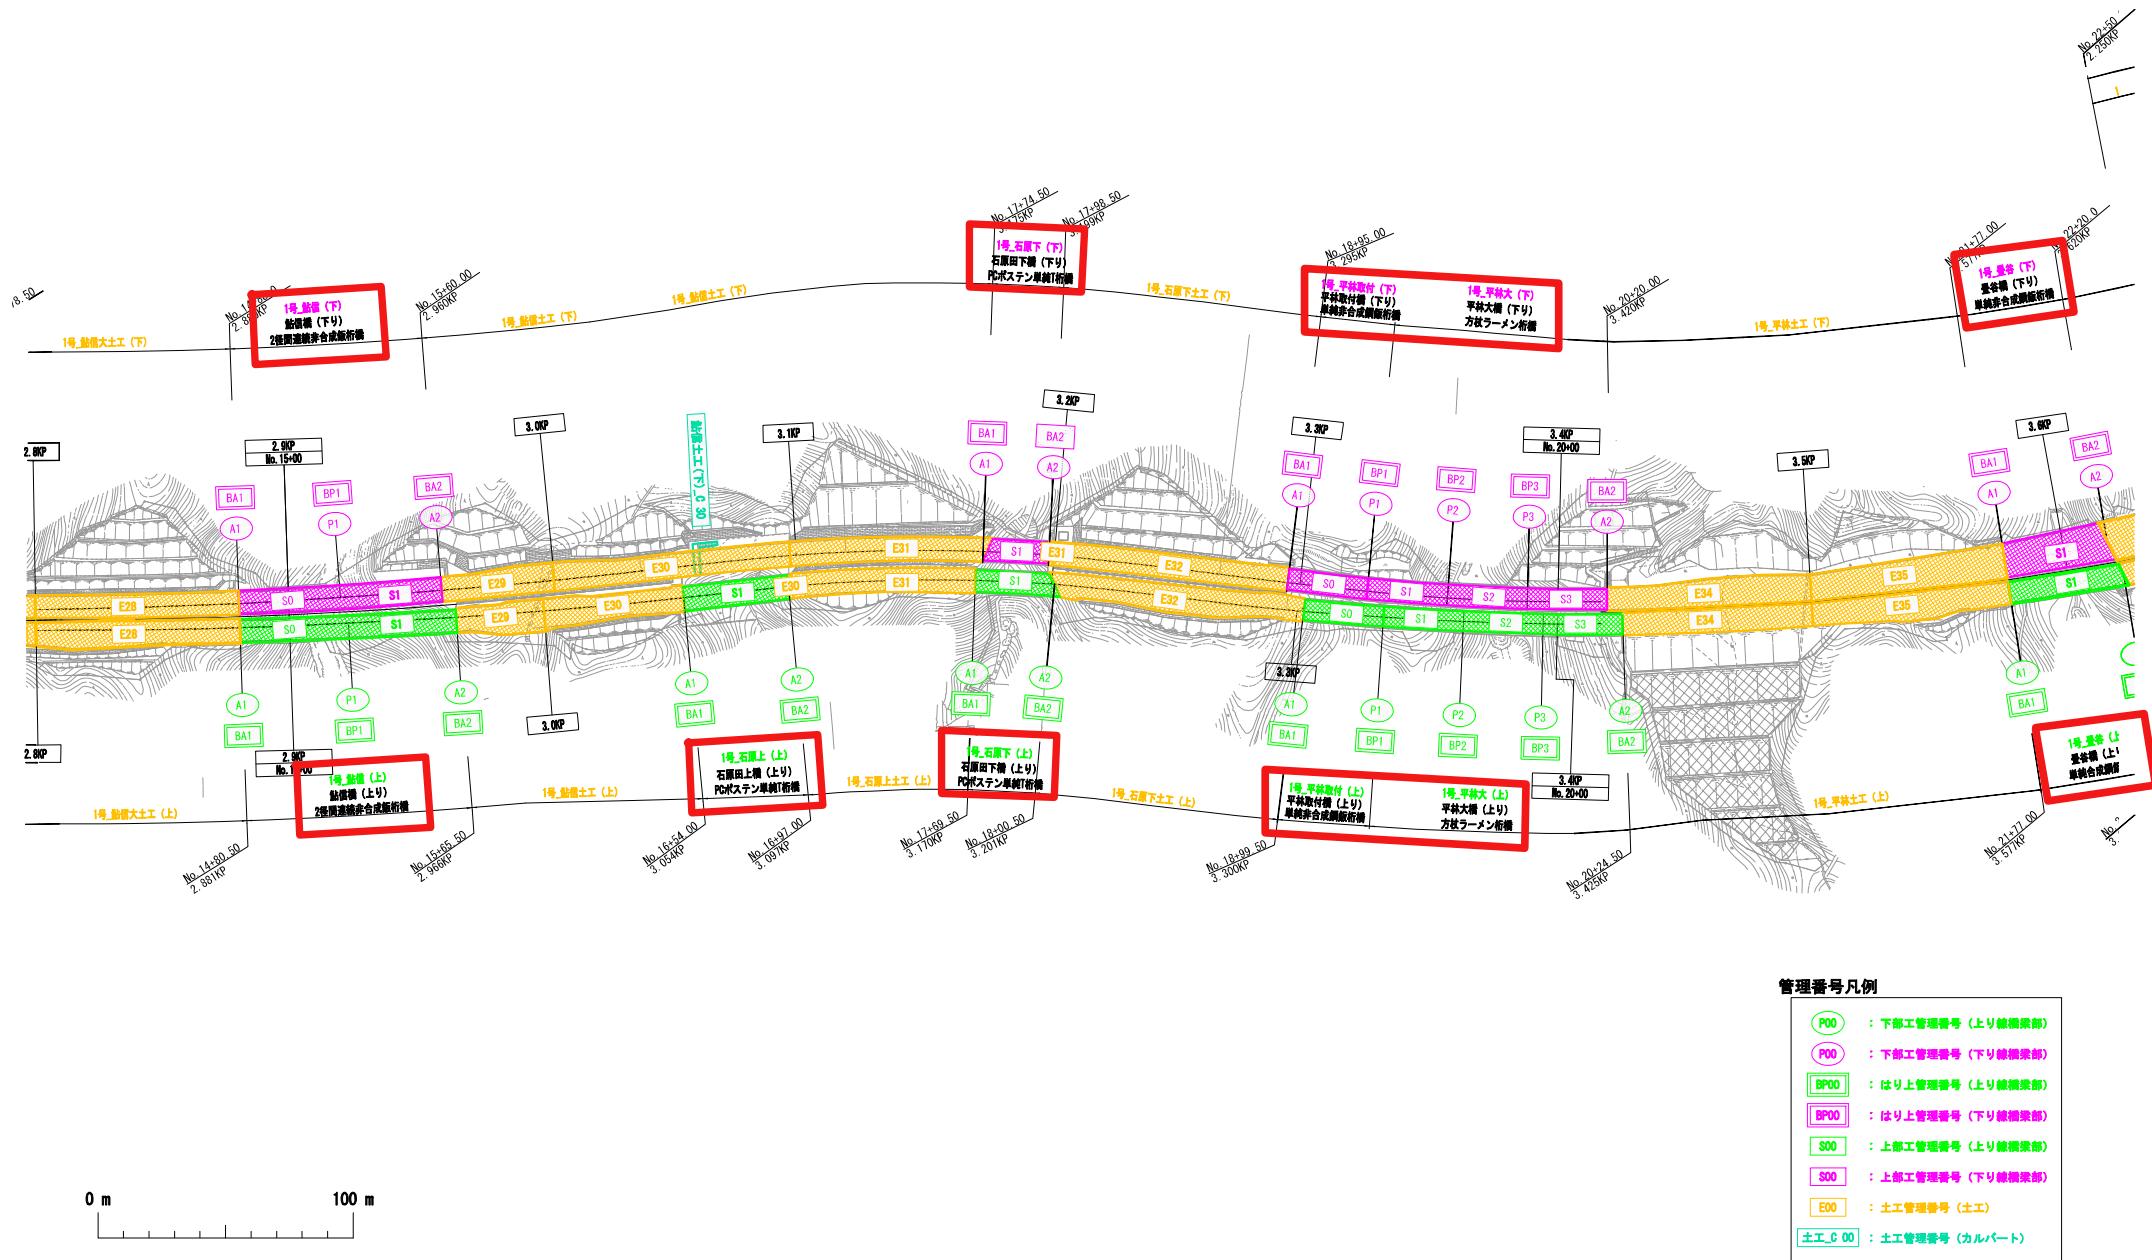


## 令和8年度 広島高速道路構造物定期点検業務 対象橋梁

管理番号凡例

P00	: 下部工管理番号（上り線橋梁部）
P00	: 下部工管理番号（下り線橋梁部）
BP00	: はり上管理番号（上り線橋梁部）
BP00	: はり上管理番号（下り線橋梁部）
S00	: 上部工管理番号（上り線橋梁部）
S00	: 上部工管理番号（下り線橋梁部）
E00	: 主工管理番号（土工）
出土工	: 土工管理番号（出路土工）
入土工	: 土工管理番号（入路土工）
土工_0_00	: 土工管理番号（カルバート）

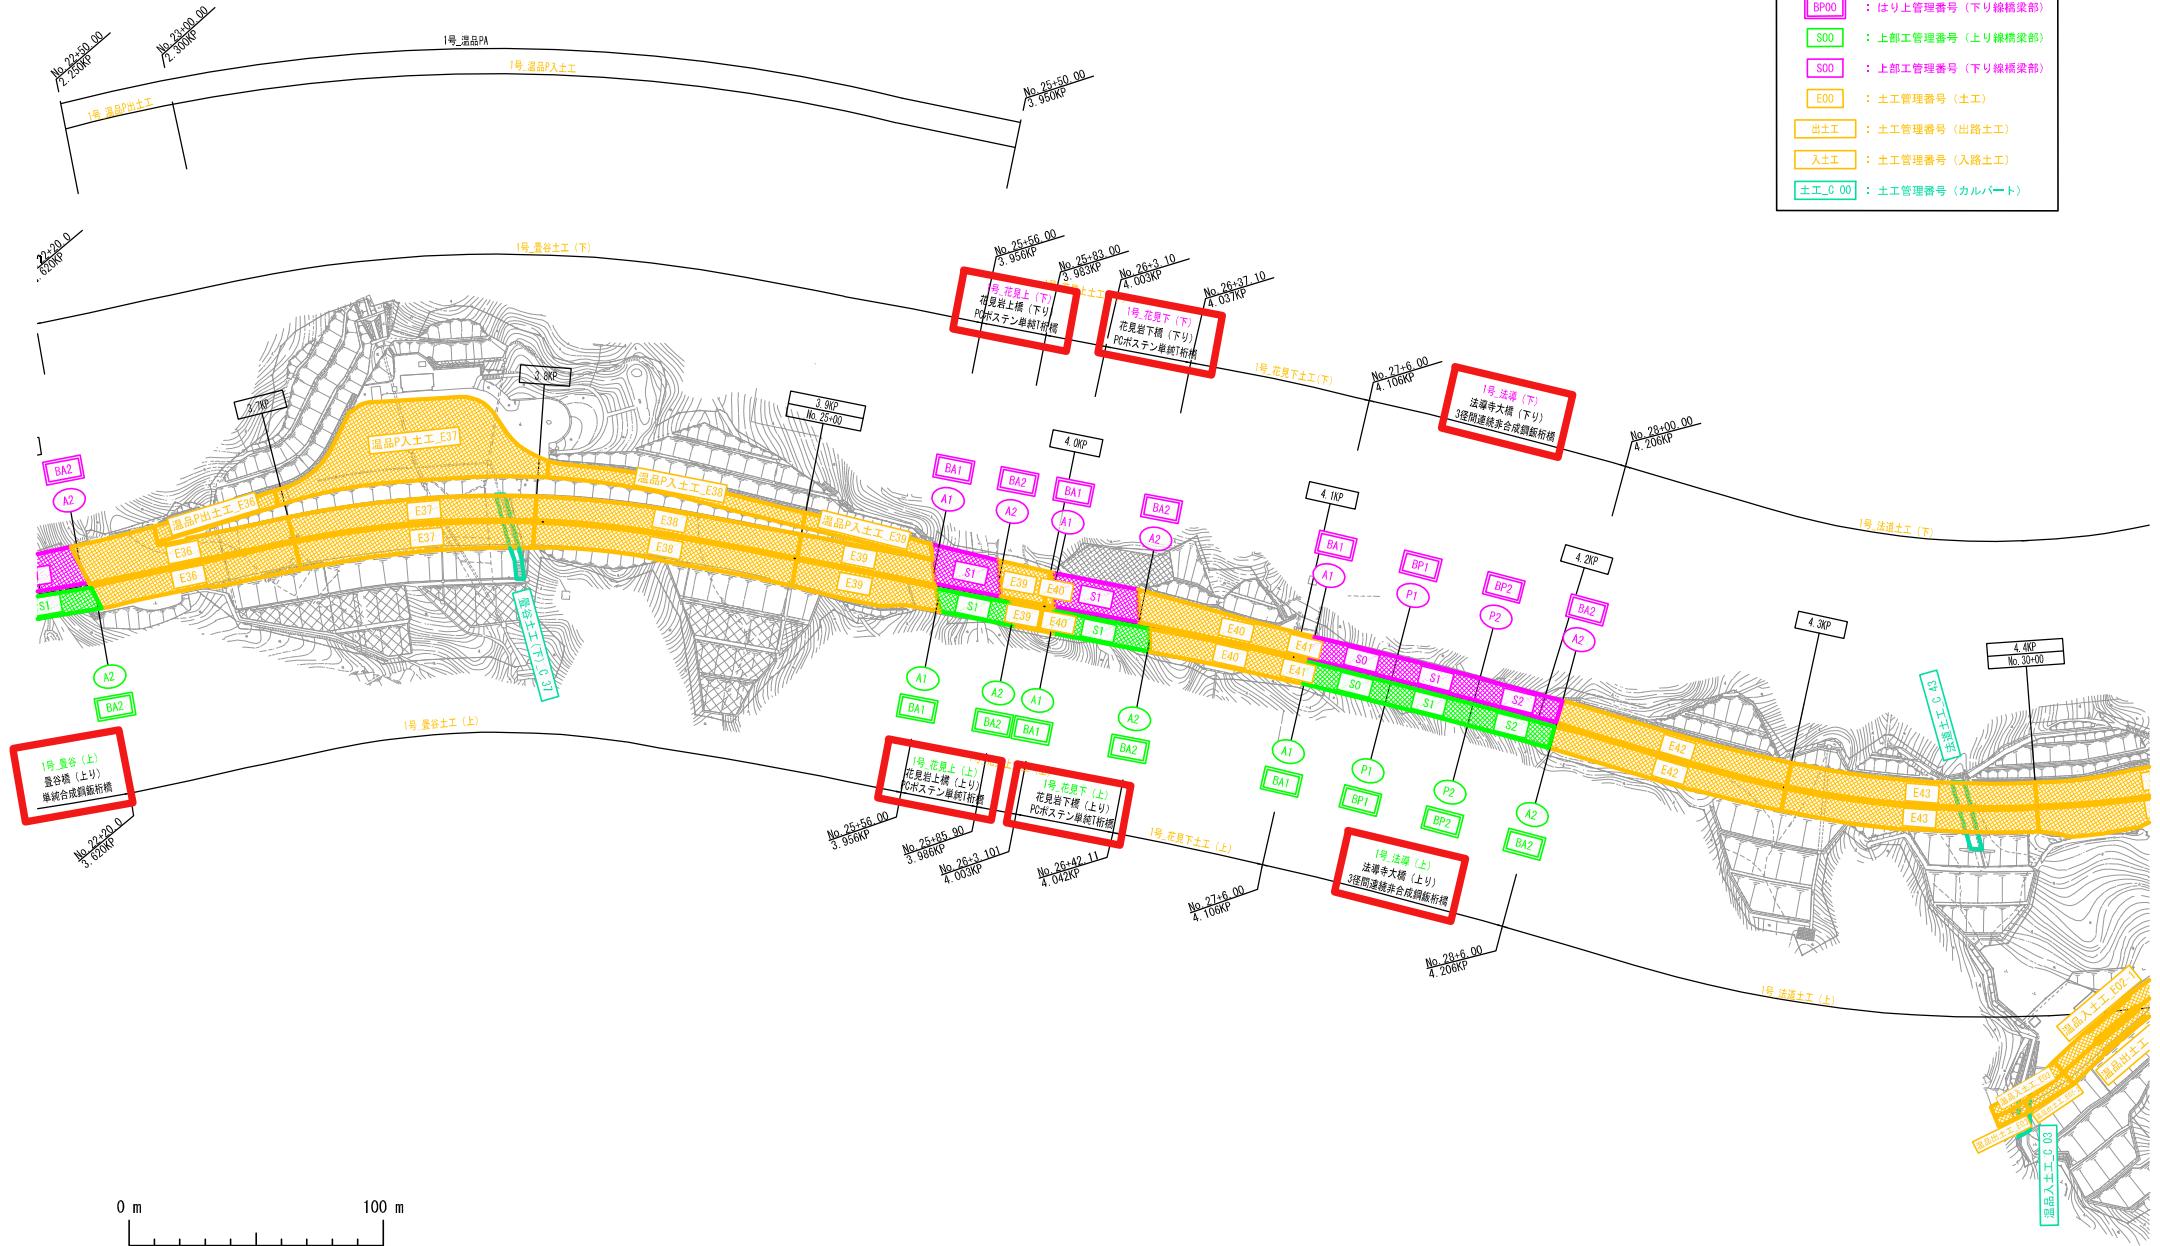

令和 8 年度 広島高速道路構造物定期点検業務 対象橋梁

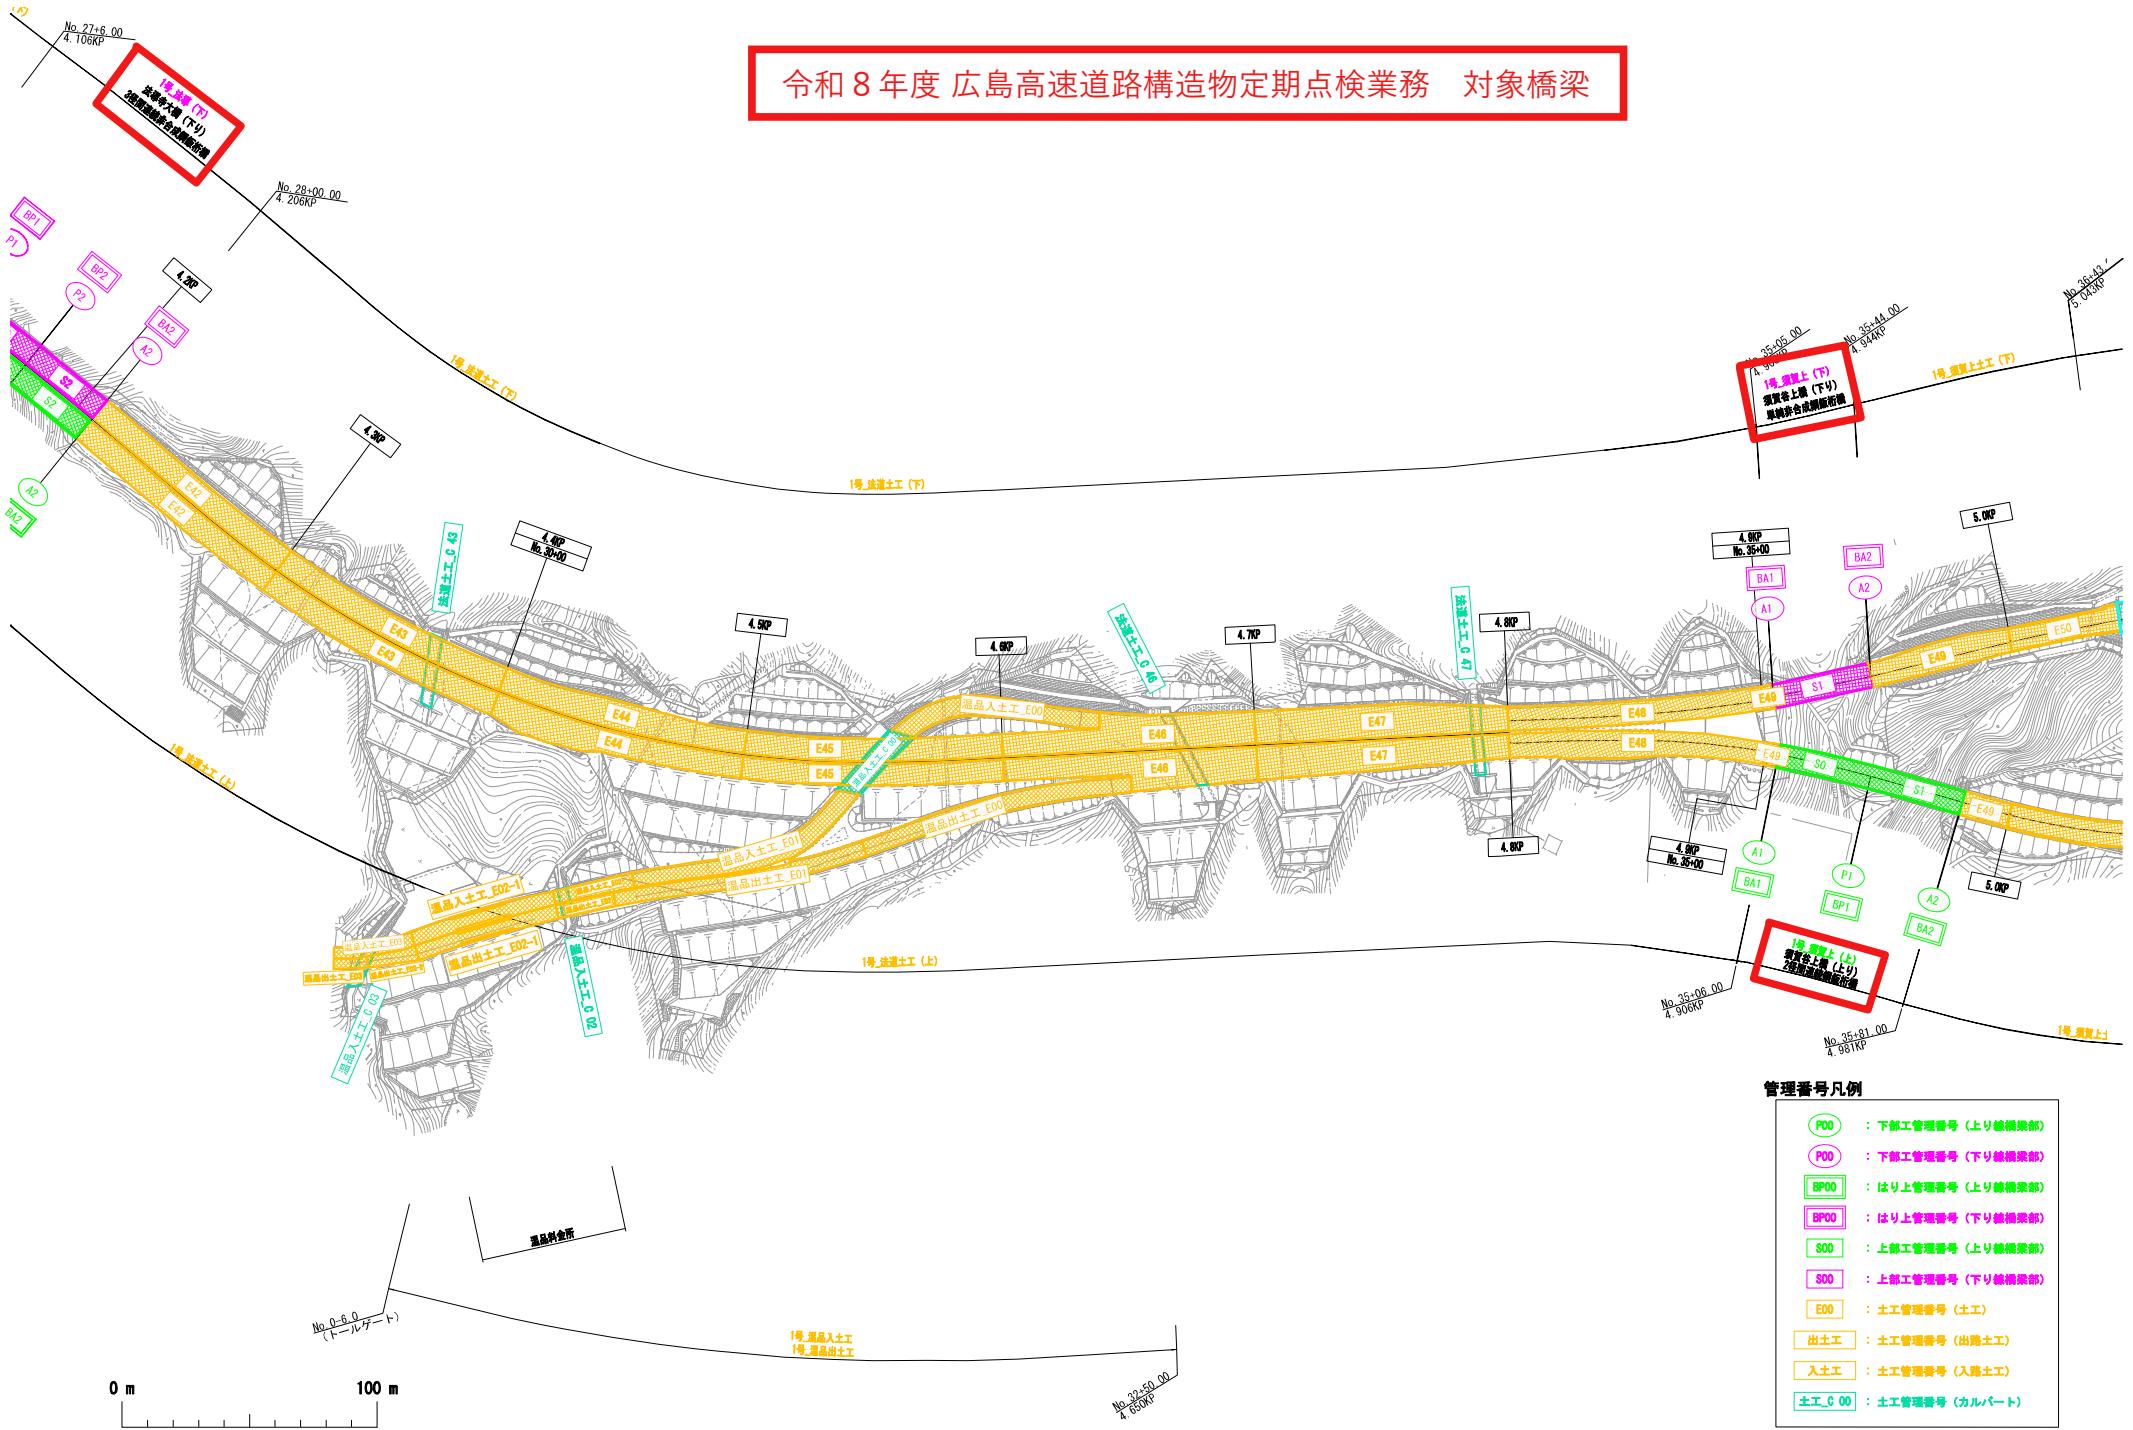

令和 8 年度 広島高速道路構造物定期点検業務 対象橋梁

**P00** : 下部工管理番号（上り緑横梁部）

**P00** : 下部工管理番号（下り緑横梁部）

**BP00** : はり上管理番号（上り緑横梁部）

**BP00** : はり上管理番号（下り緑横梁部）


**S00** : 上部工管理番号（上り緑横梁部）

**S00** : 上部工管理番号（下り緑横梁部）


**E00** : 土工管理番号（土工）

**T00** : 土工管理番号（トンネル）

**土工\_C\_00** : 土工管理番号（カルバート）

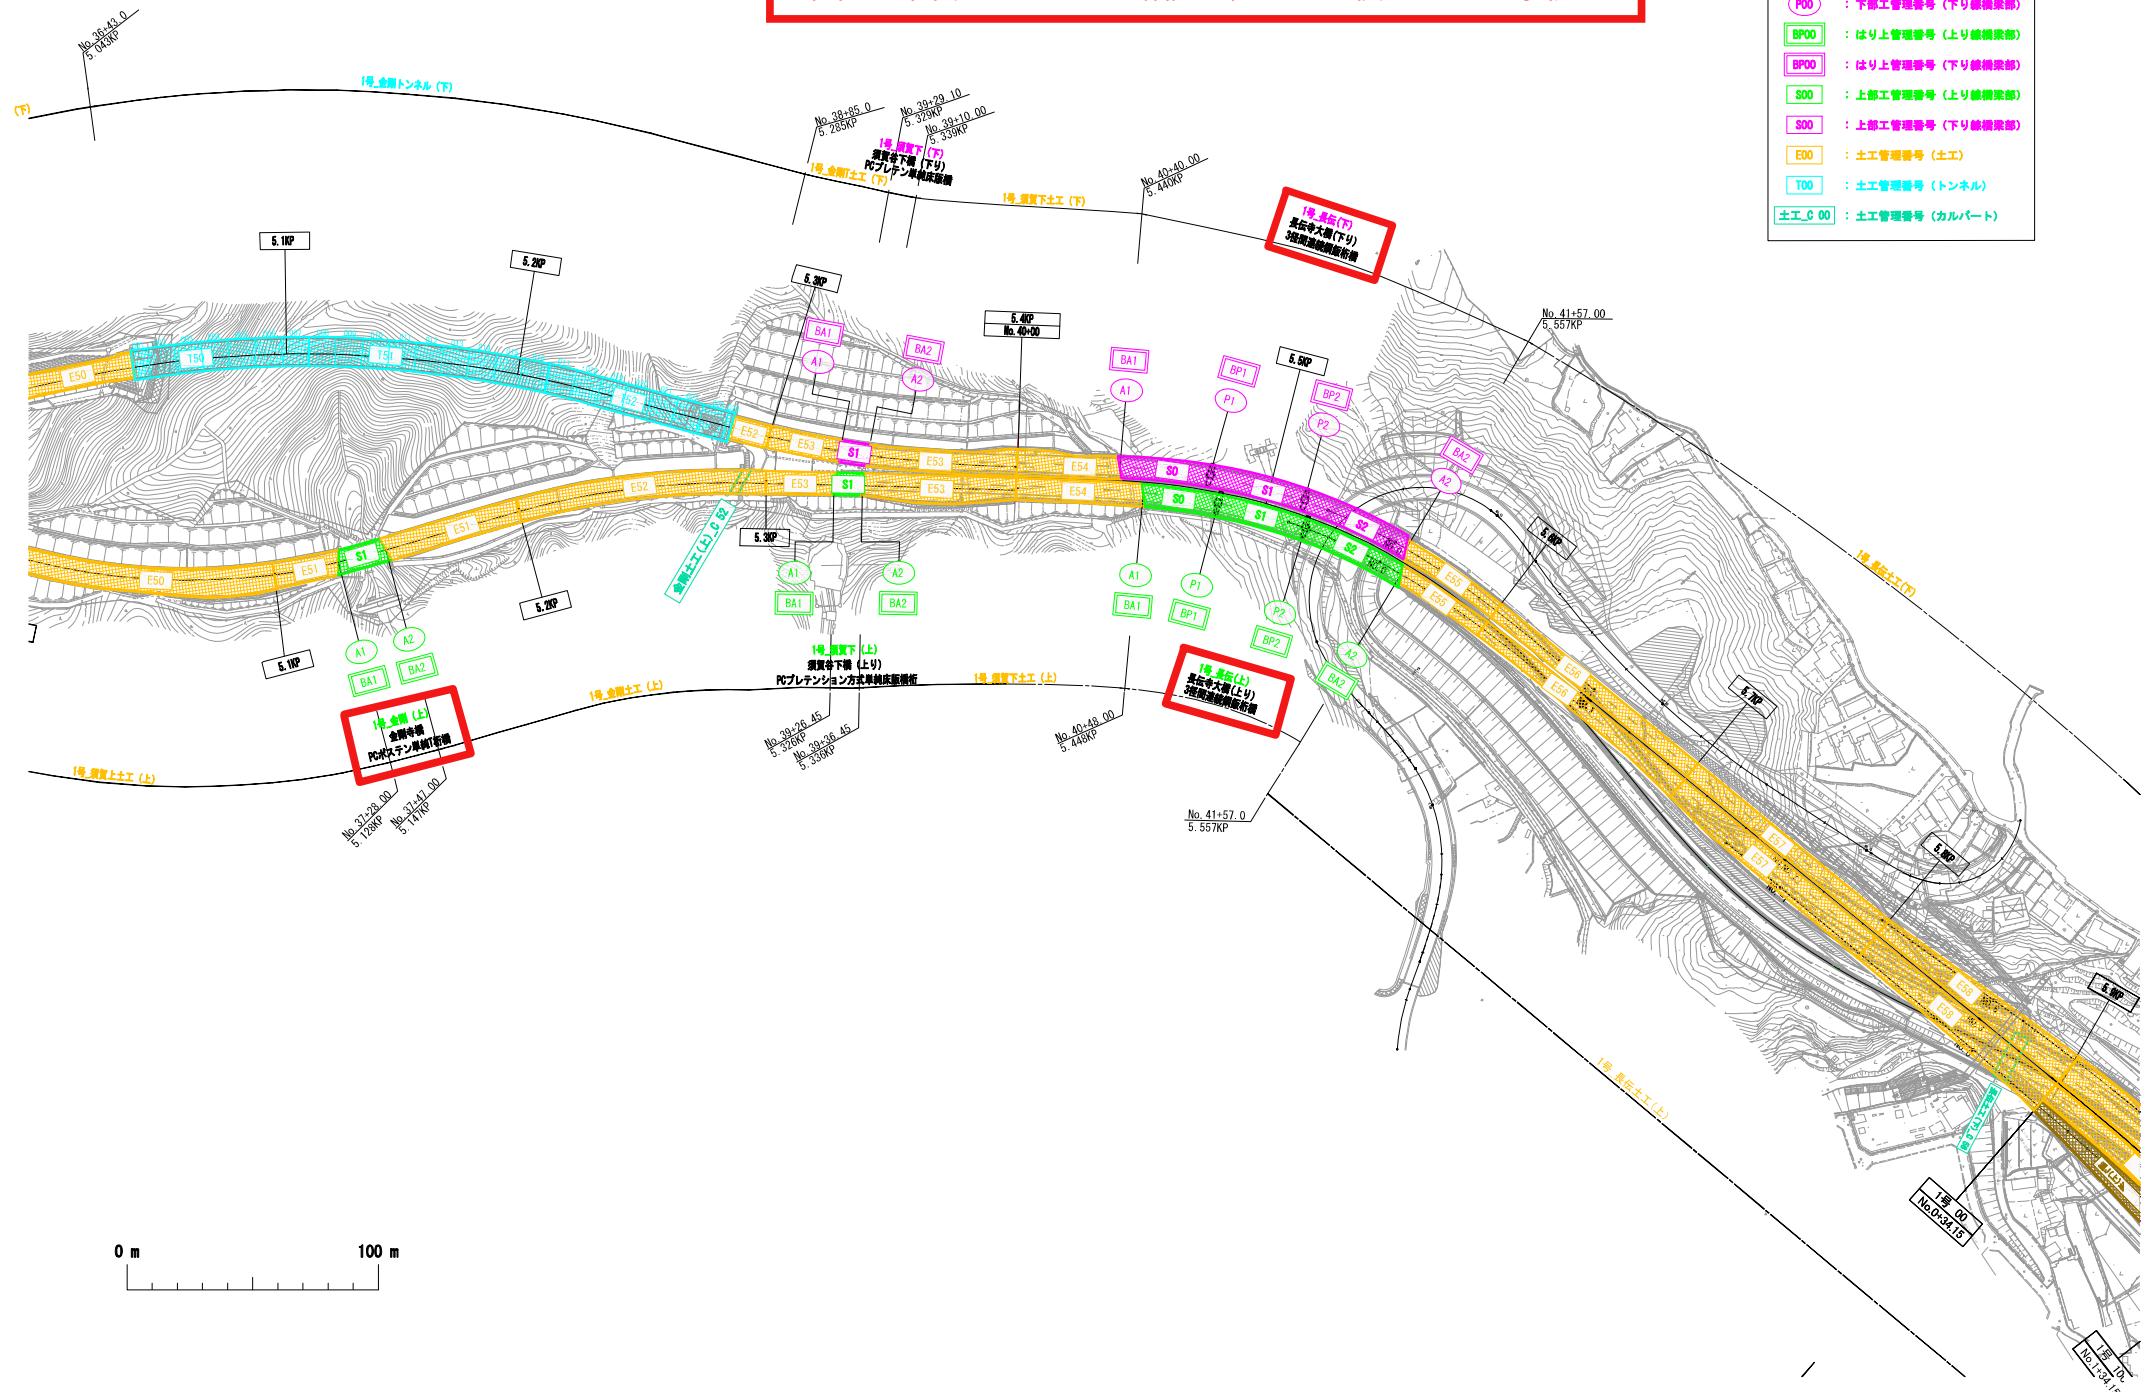


## 令和8年度 広島高速道路構造物定期点検業務 対象橋梁

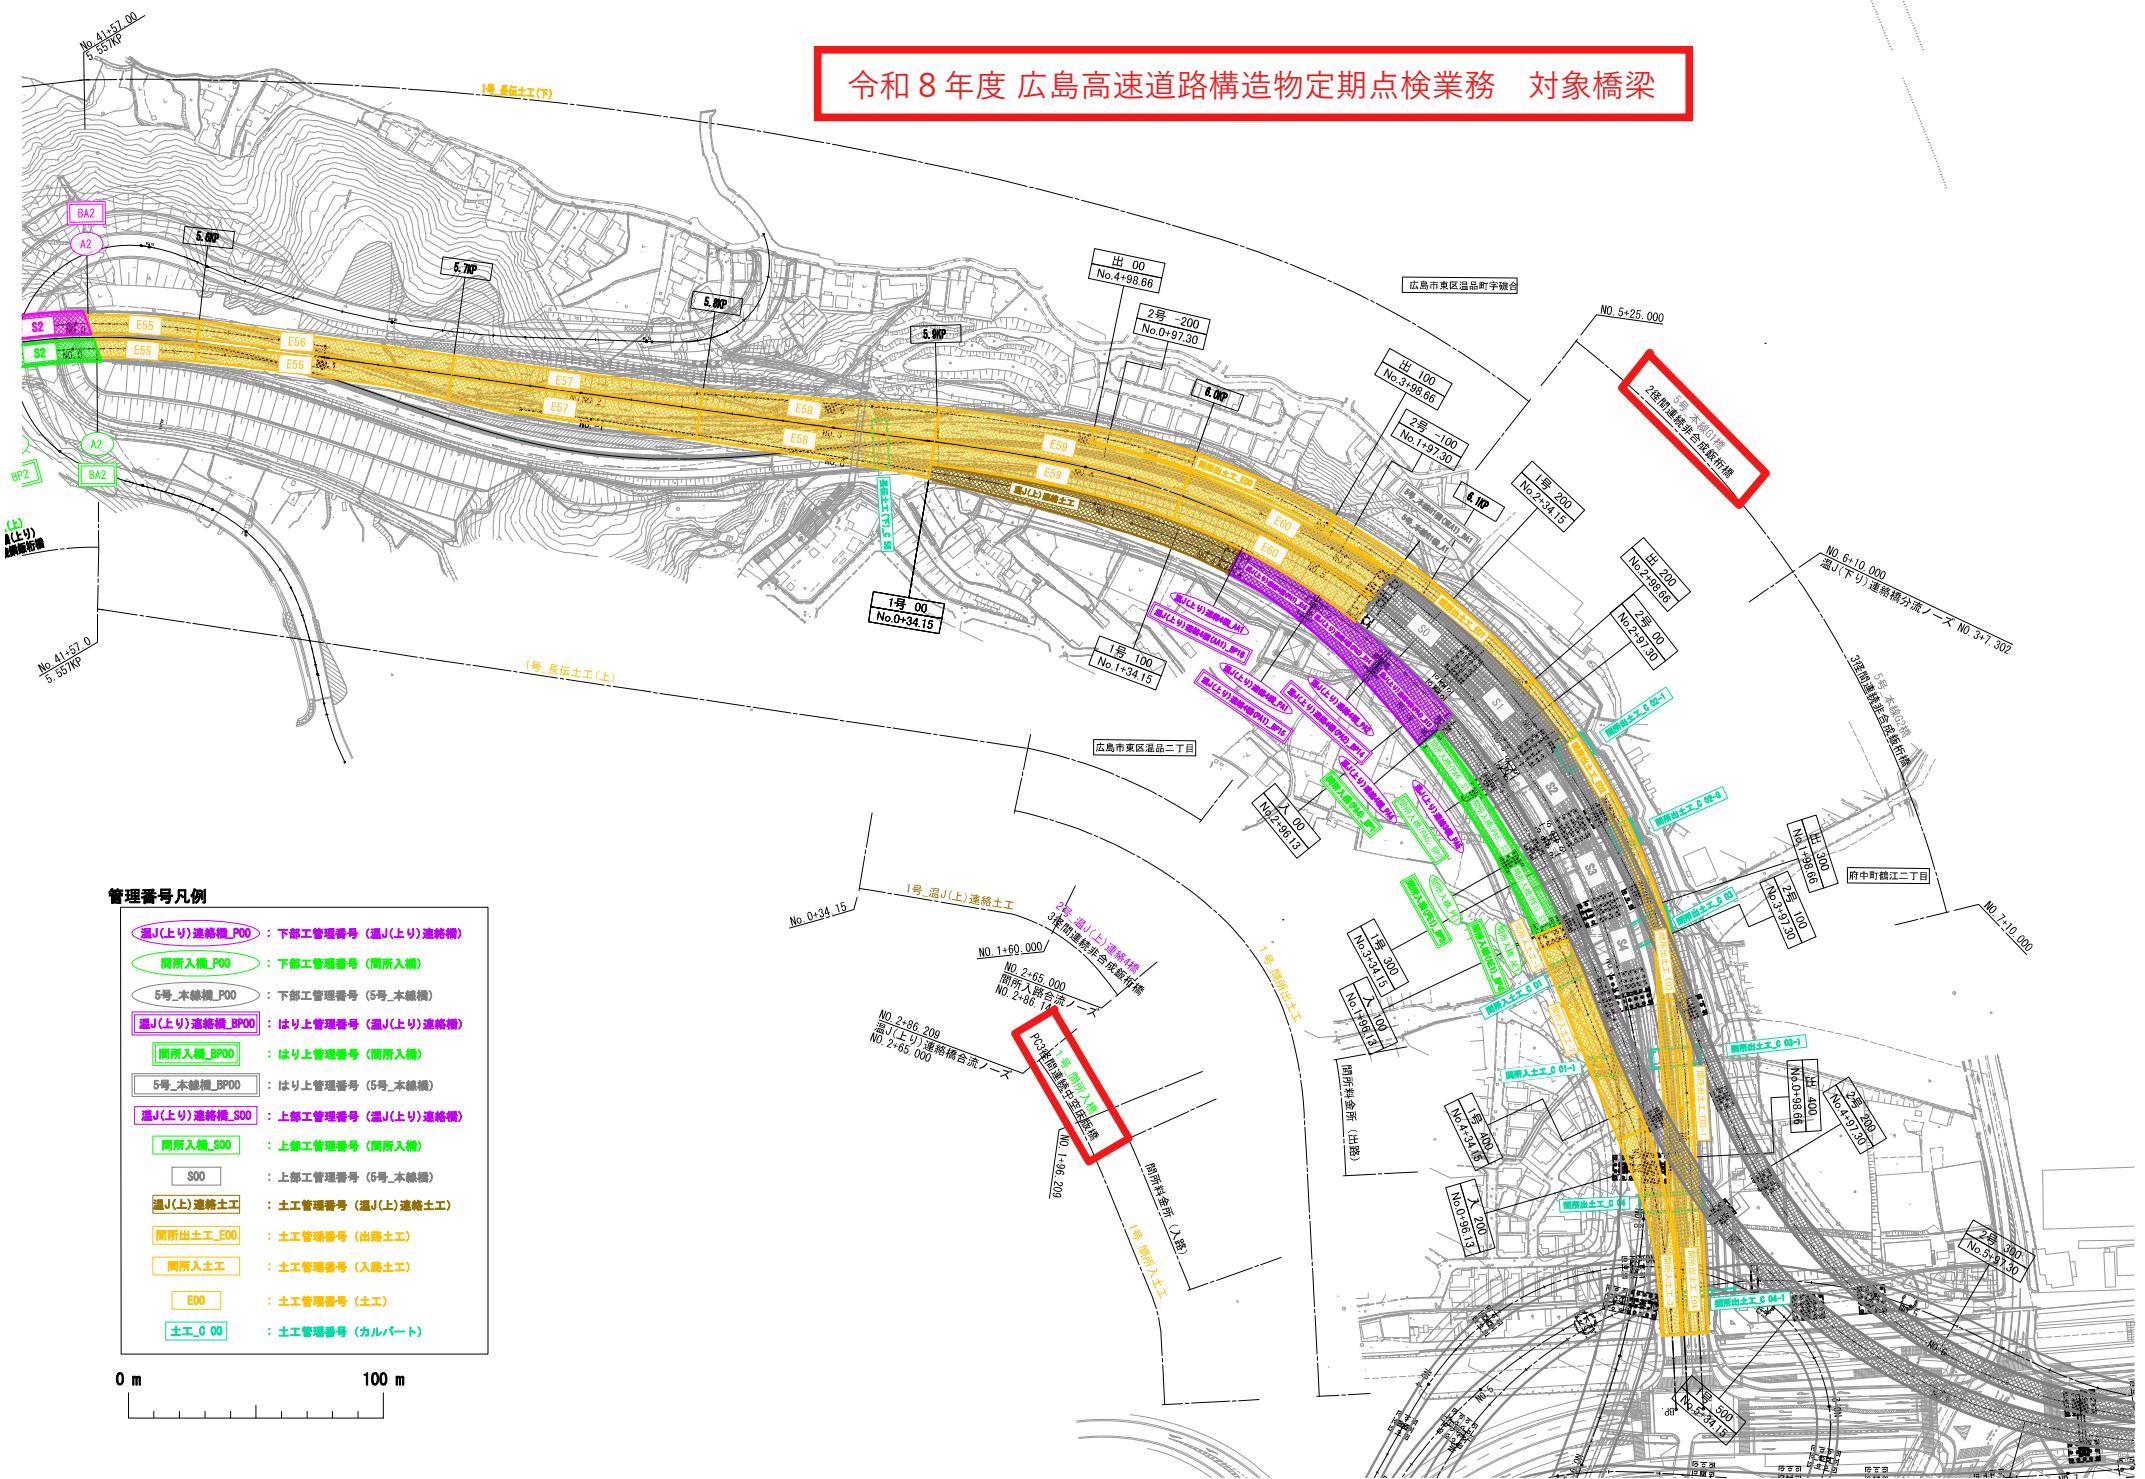



## 令和8年度 広島高速道路構造物定期点検業務 対象橋梁

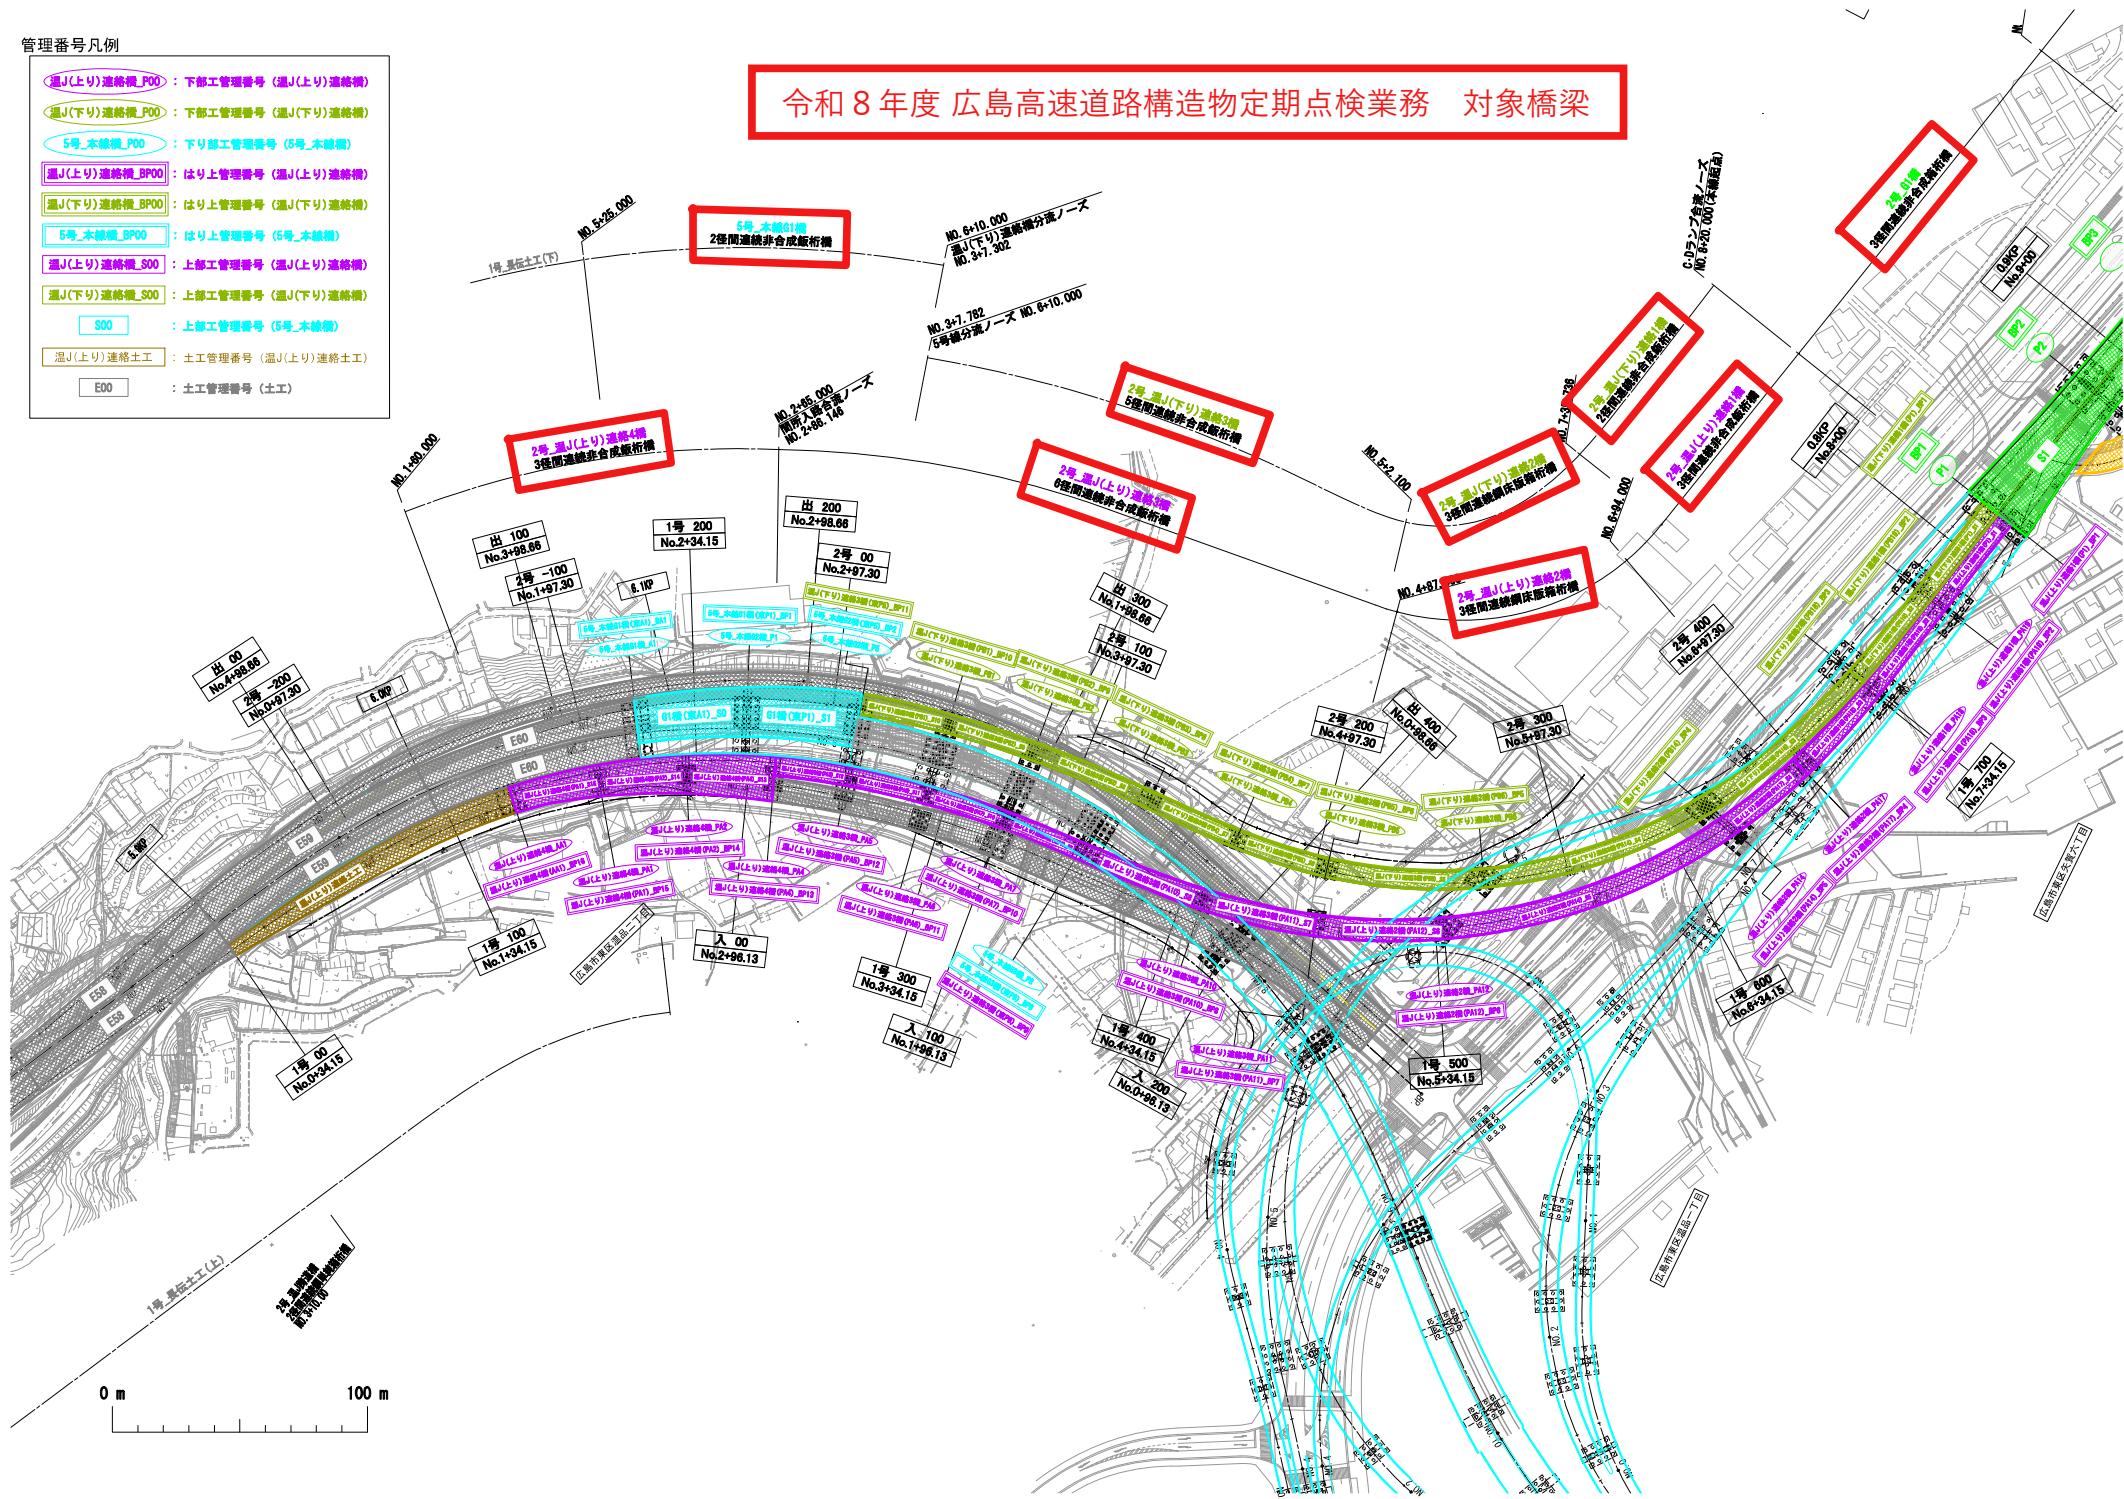

令和8年度 広島高速道路構造物定期点検業務 対象橋梁


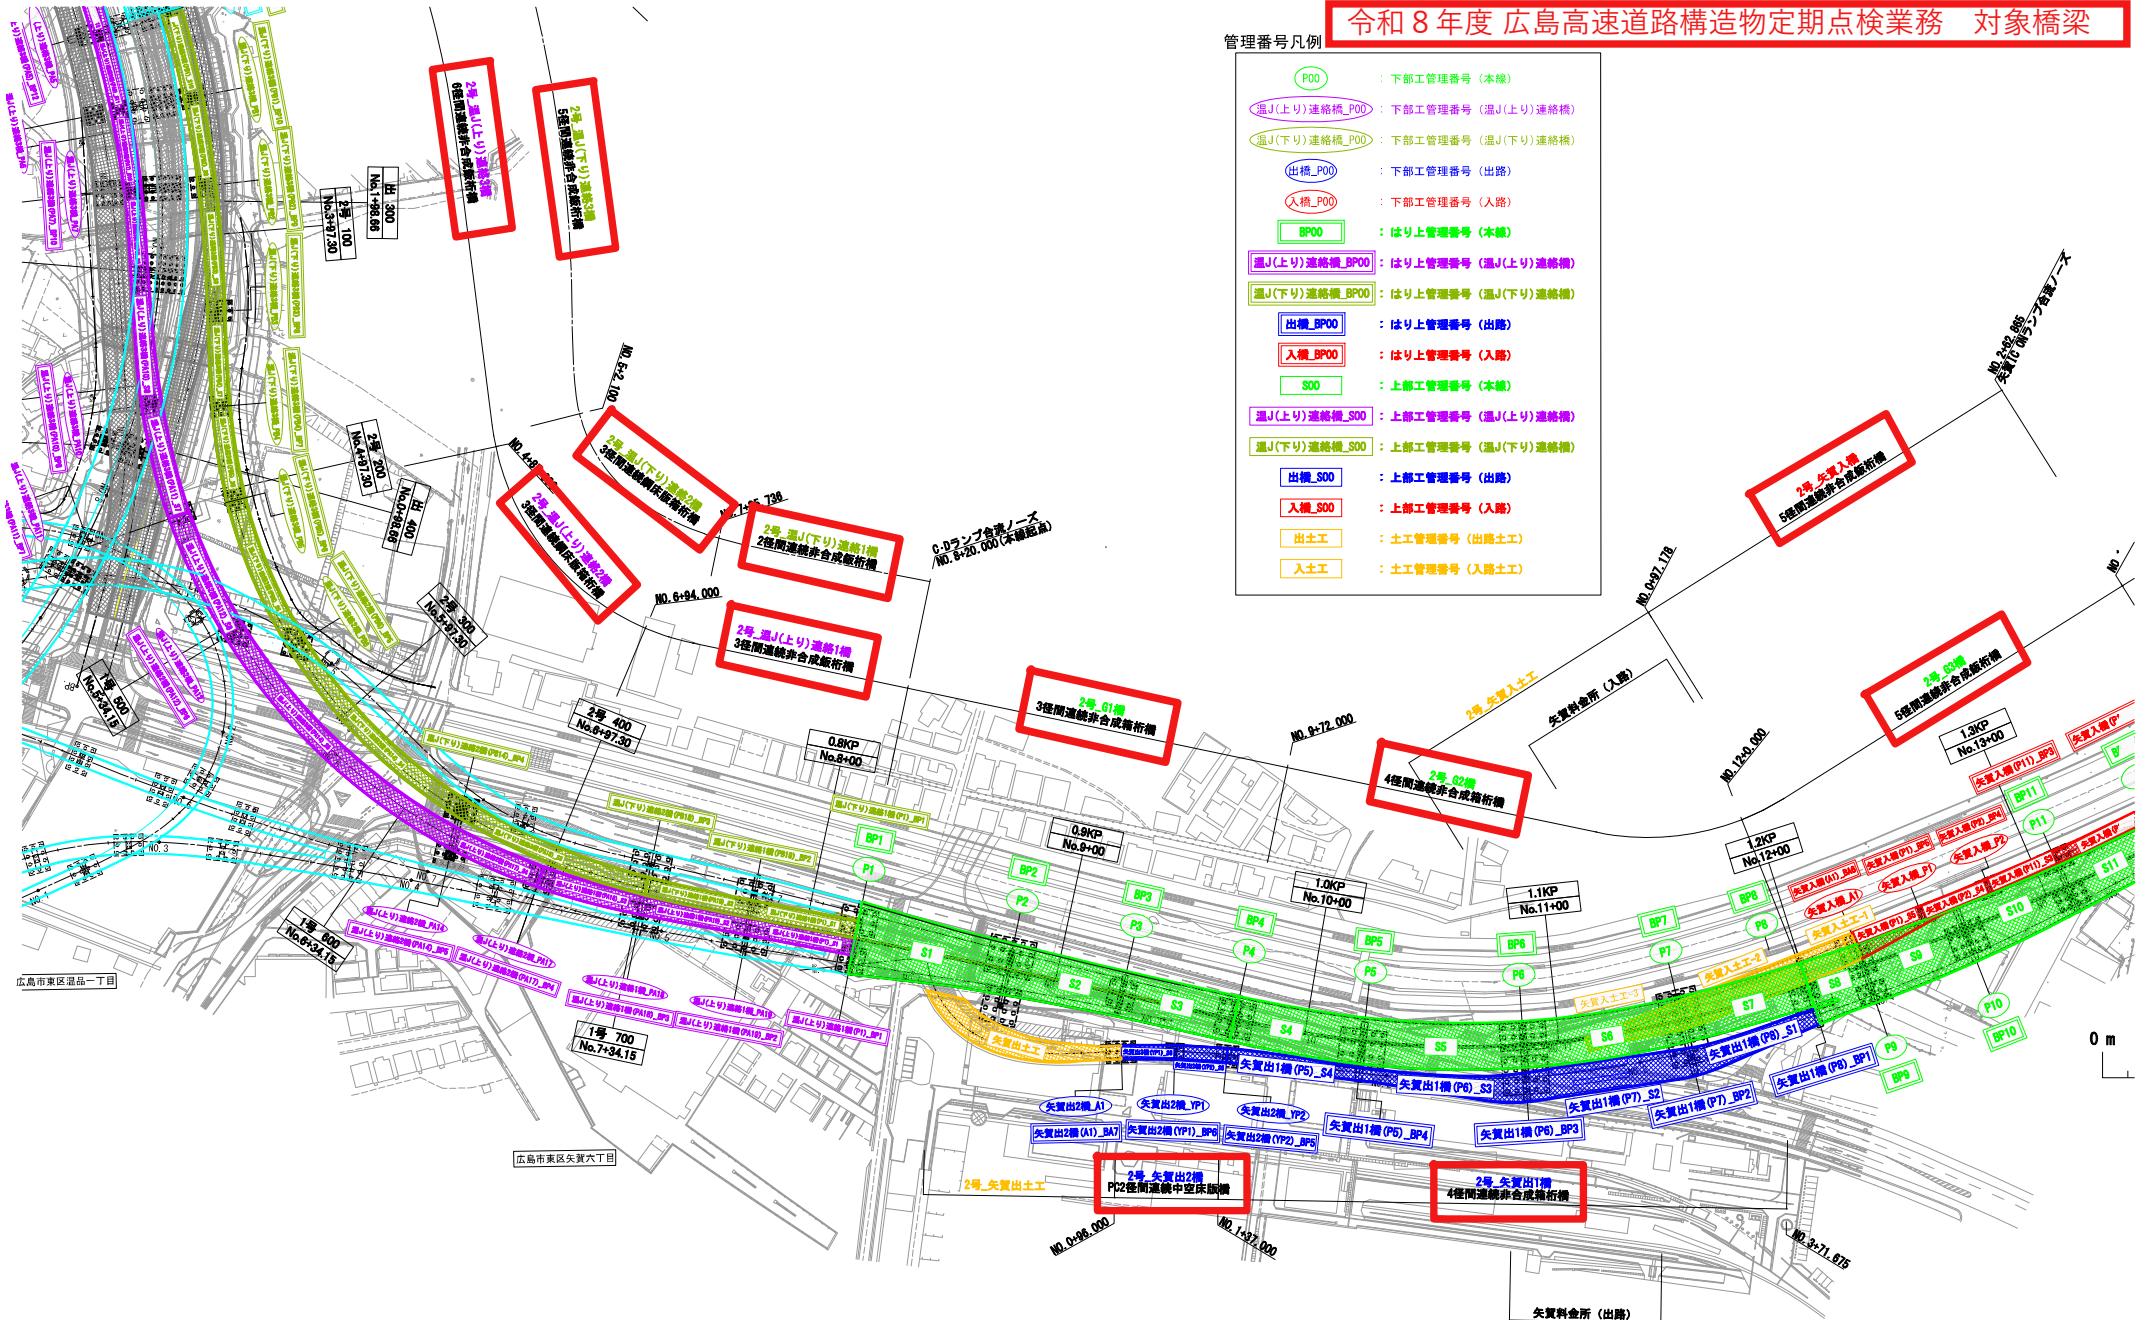

管理番号凡例

<span style="border: 1px solid green; border-radius: 50%; padding: 2px;">P00</span>	: 下部工管理番号(本線)
<span style="border: 1px solid blue; border-radius: 50%; padding: 2px;">出構_P00</span>	: 下部工管理番号(出路)
<span style="border: 1px solid red; border-radius: 50%; padding: 2px;">入構_P00</span>	: 下部工管理番号(入路)
<span style="border: 1px solid green; border-radius: 50%; padding: 2px;">BP00</span>	: はり上管理番号(本線)
<span style="border: 1px solid blue; border-radius: 50%; padding: 2px;">出構_BP00</span>	: はり上管理番号(出路)
<span style="border: 1px solid red; border-radius: 50%; padding: 2px;">入構_BP00</span>	: はり上管理番号(入路)
<span style="border: 1px solid green; border-radius: 50%; padding: 2px;">S00</span>	: 上部工管理番号(本線)
<span style="border: 1px solid blue; border-radius: 50%; padding: 2px;">出構_S00</span>	: 上部工管理番号(出路)
<span style="border: 1px solid red; border-radius: 50%; padding: 2px;">入構_S00</span>	: 上部工管理番号(入路)
<span style="border: 1px solid green; border-radius: 50%; padding: 2px;">出土工</span>	: 土工管理番号(出路土工)
<span style="border: 1px solid red; border-radius: 50%; padding: 2px;">入土工</span>	: 土工管理番号(入路土工)


令和8年度 広島高速道路構造物定期点検業務 対象橋梁




令和8年度 広島高速道路構造物定期点検業務 対象橋梁

管理番号凡例


- P00** : 下部工管理番号（本線）
- 出機\_P00** : 下部工管理番号（出路）
- 入機\_P00** : 下部工管理番号（入路）
  
- BP00** : はり上管理番号（本線）
- 出機\_BP00** : はり上管理番号（出路）
- 入機\_BP00** : はり上管理番号（入路）
  
- S00** : 上部工管理番号（本線）
- 出機\_S00** : 上部工管理番号（出路）
  
- 入機\_S00** : 上部工管理番号（入路）
- 出土工** : 土工管理番号（出土工）
- 入土工** : 土工管理番号（入路土工）

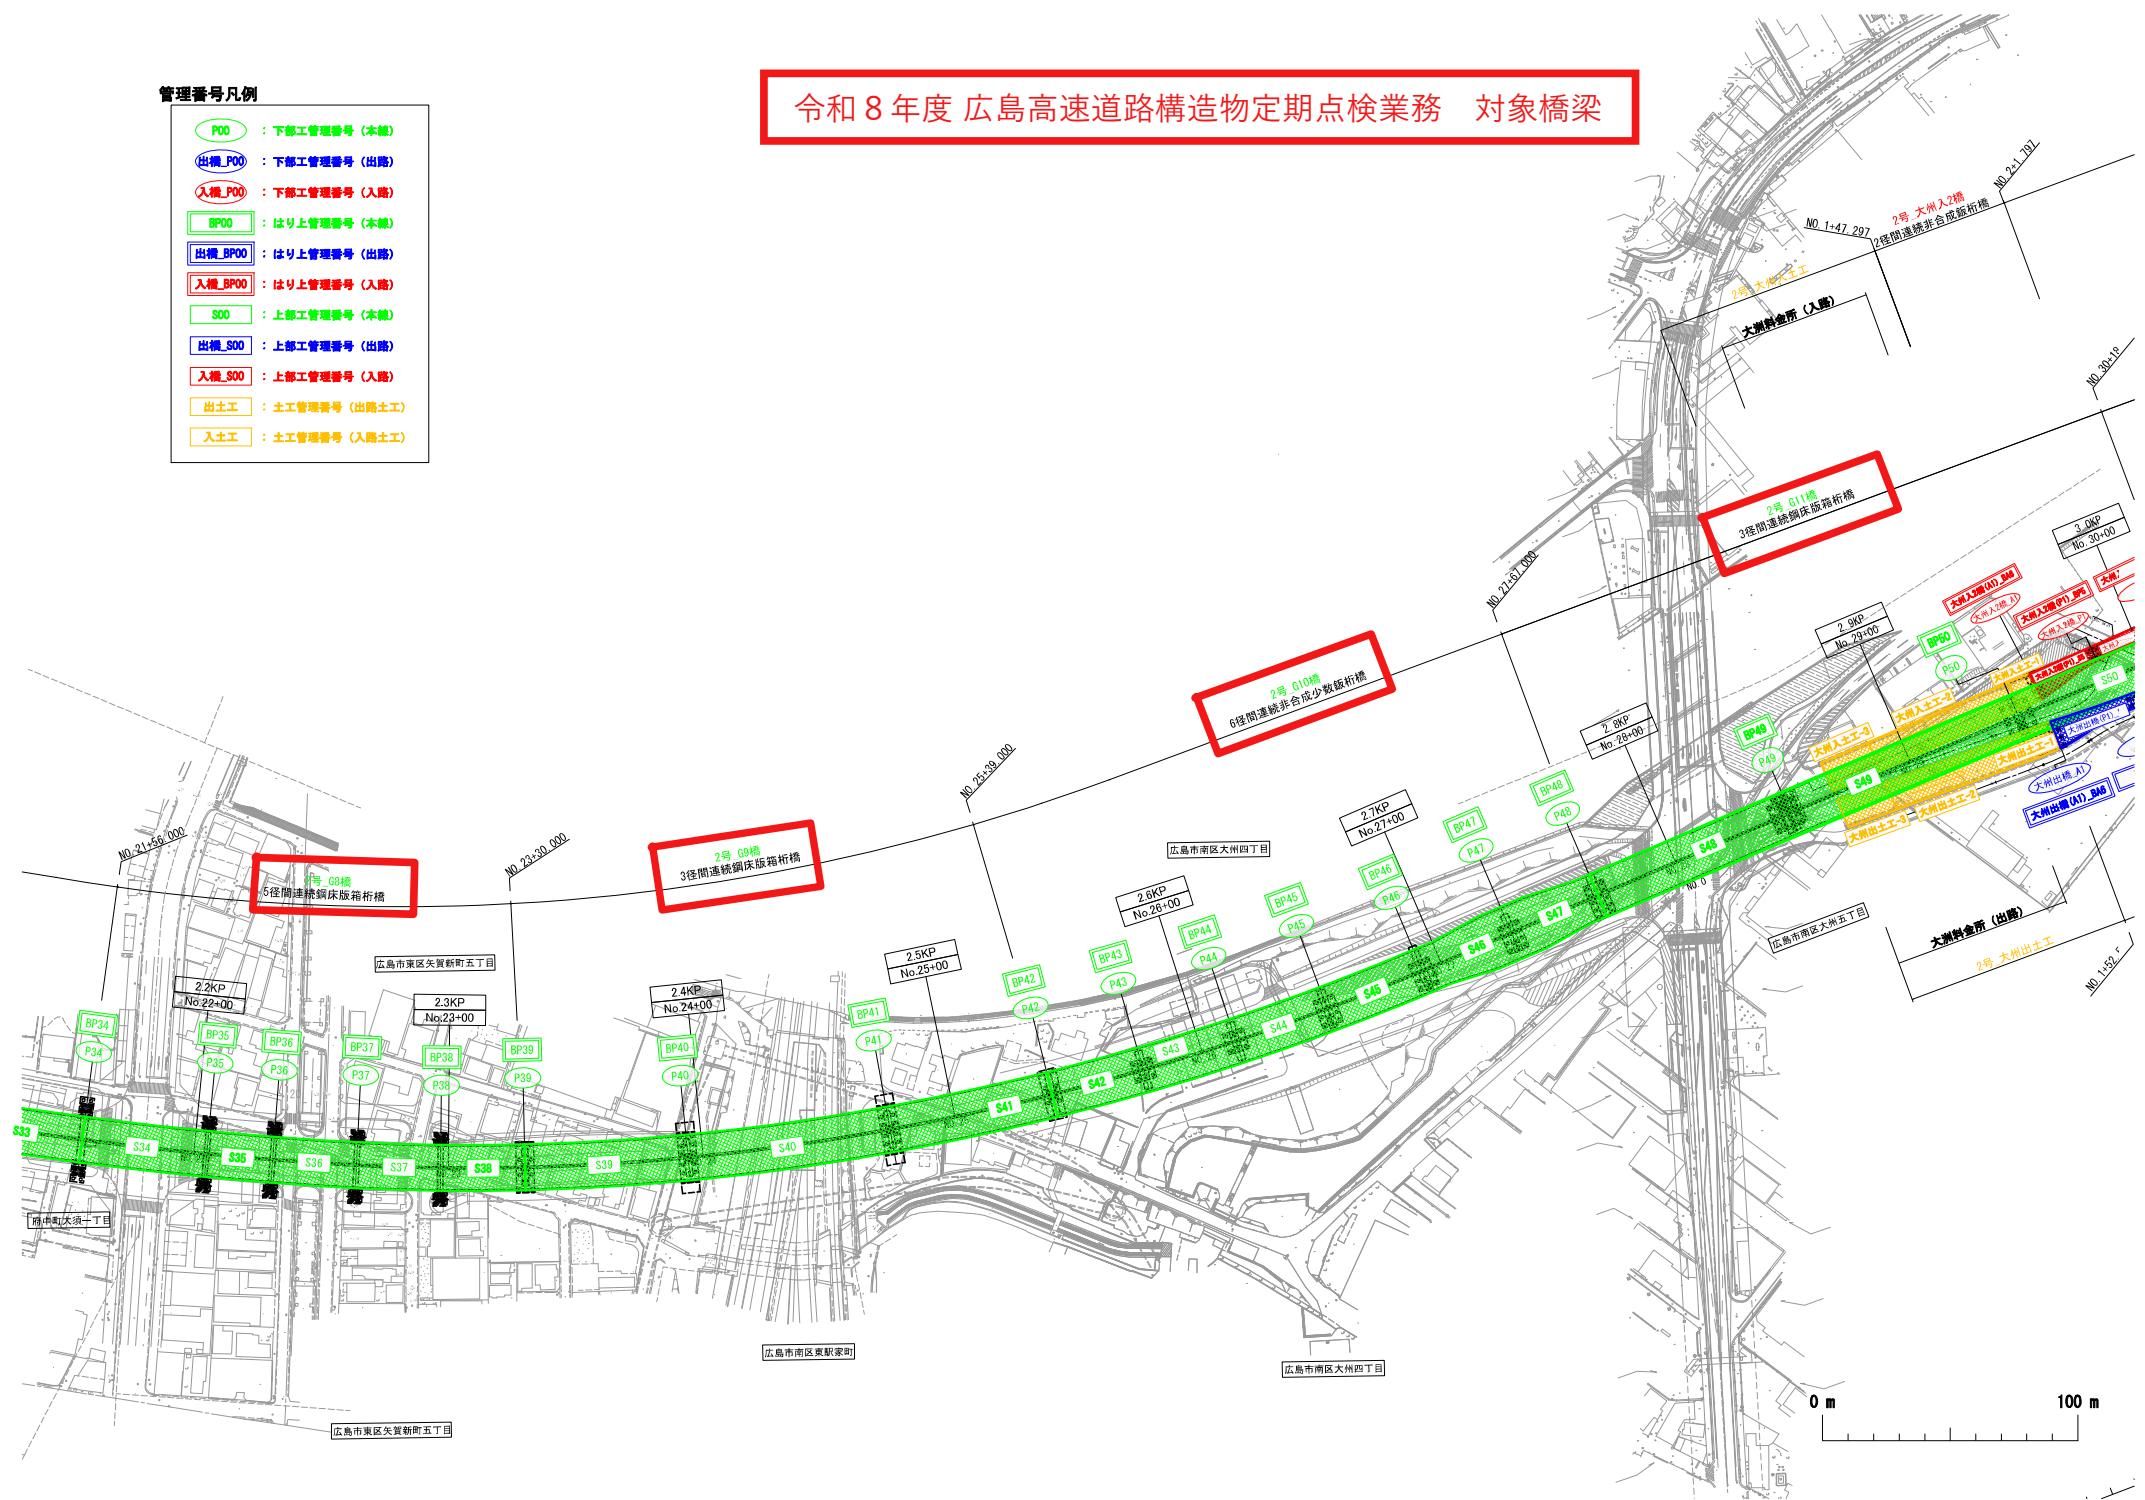


## 令和 8 年度 広島高速道路構造物定期点検業務 対象橋梁

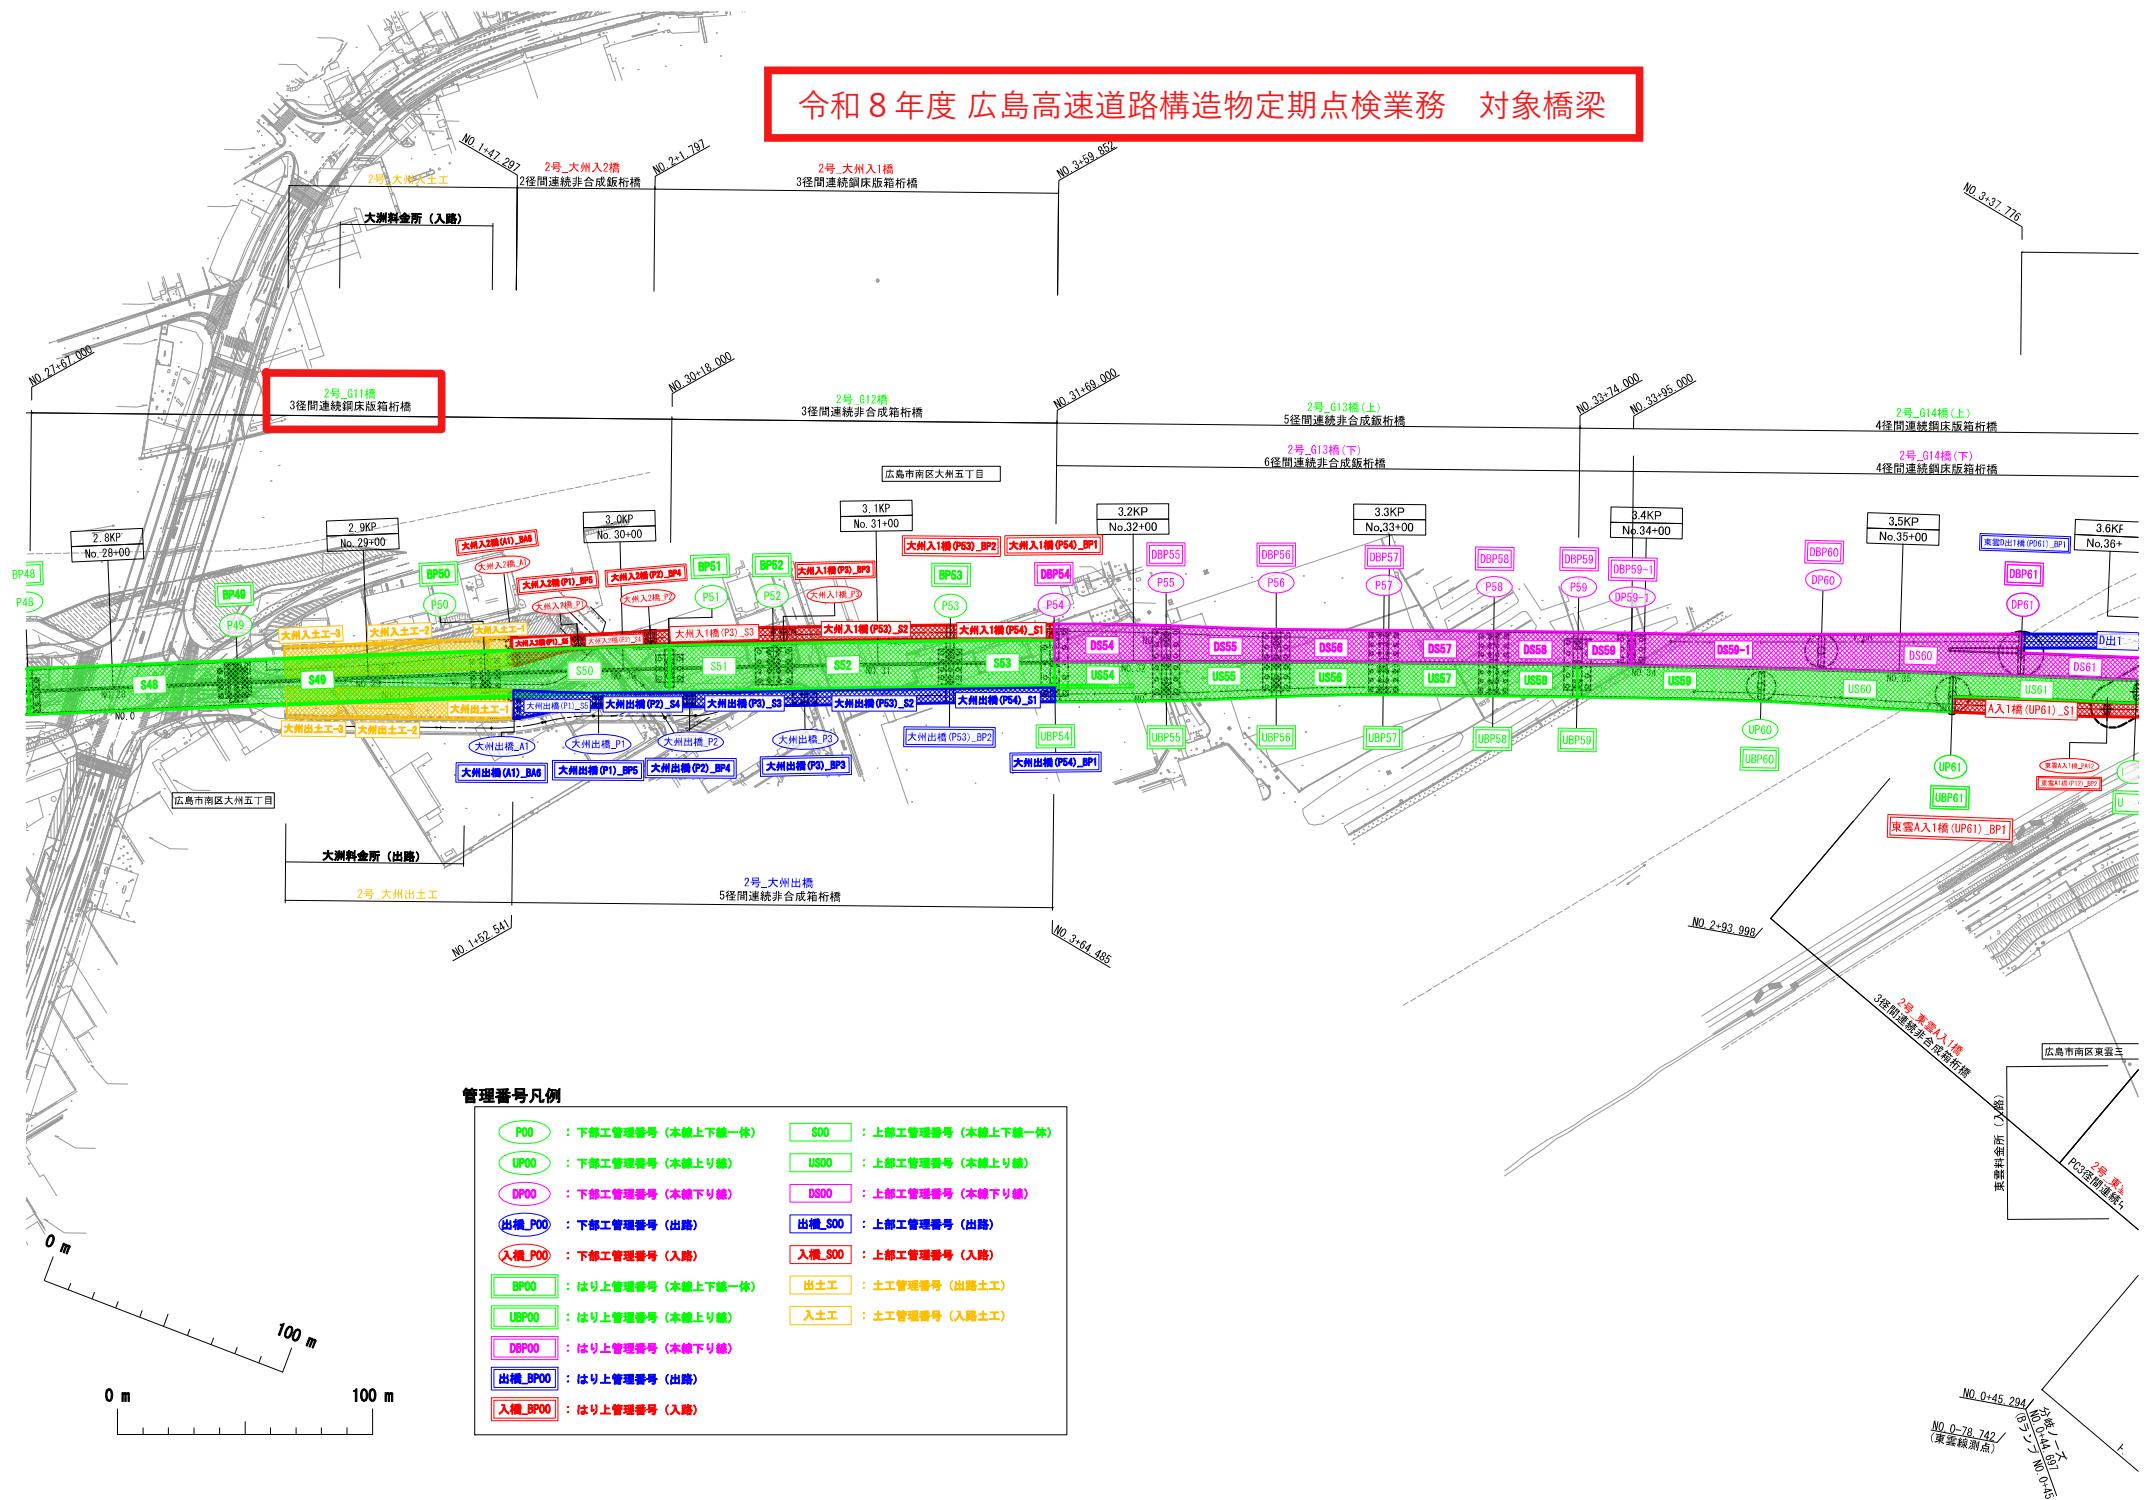

令和8年度 広島高速道路構造物定期点検業務 対象橋梁

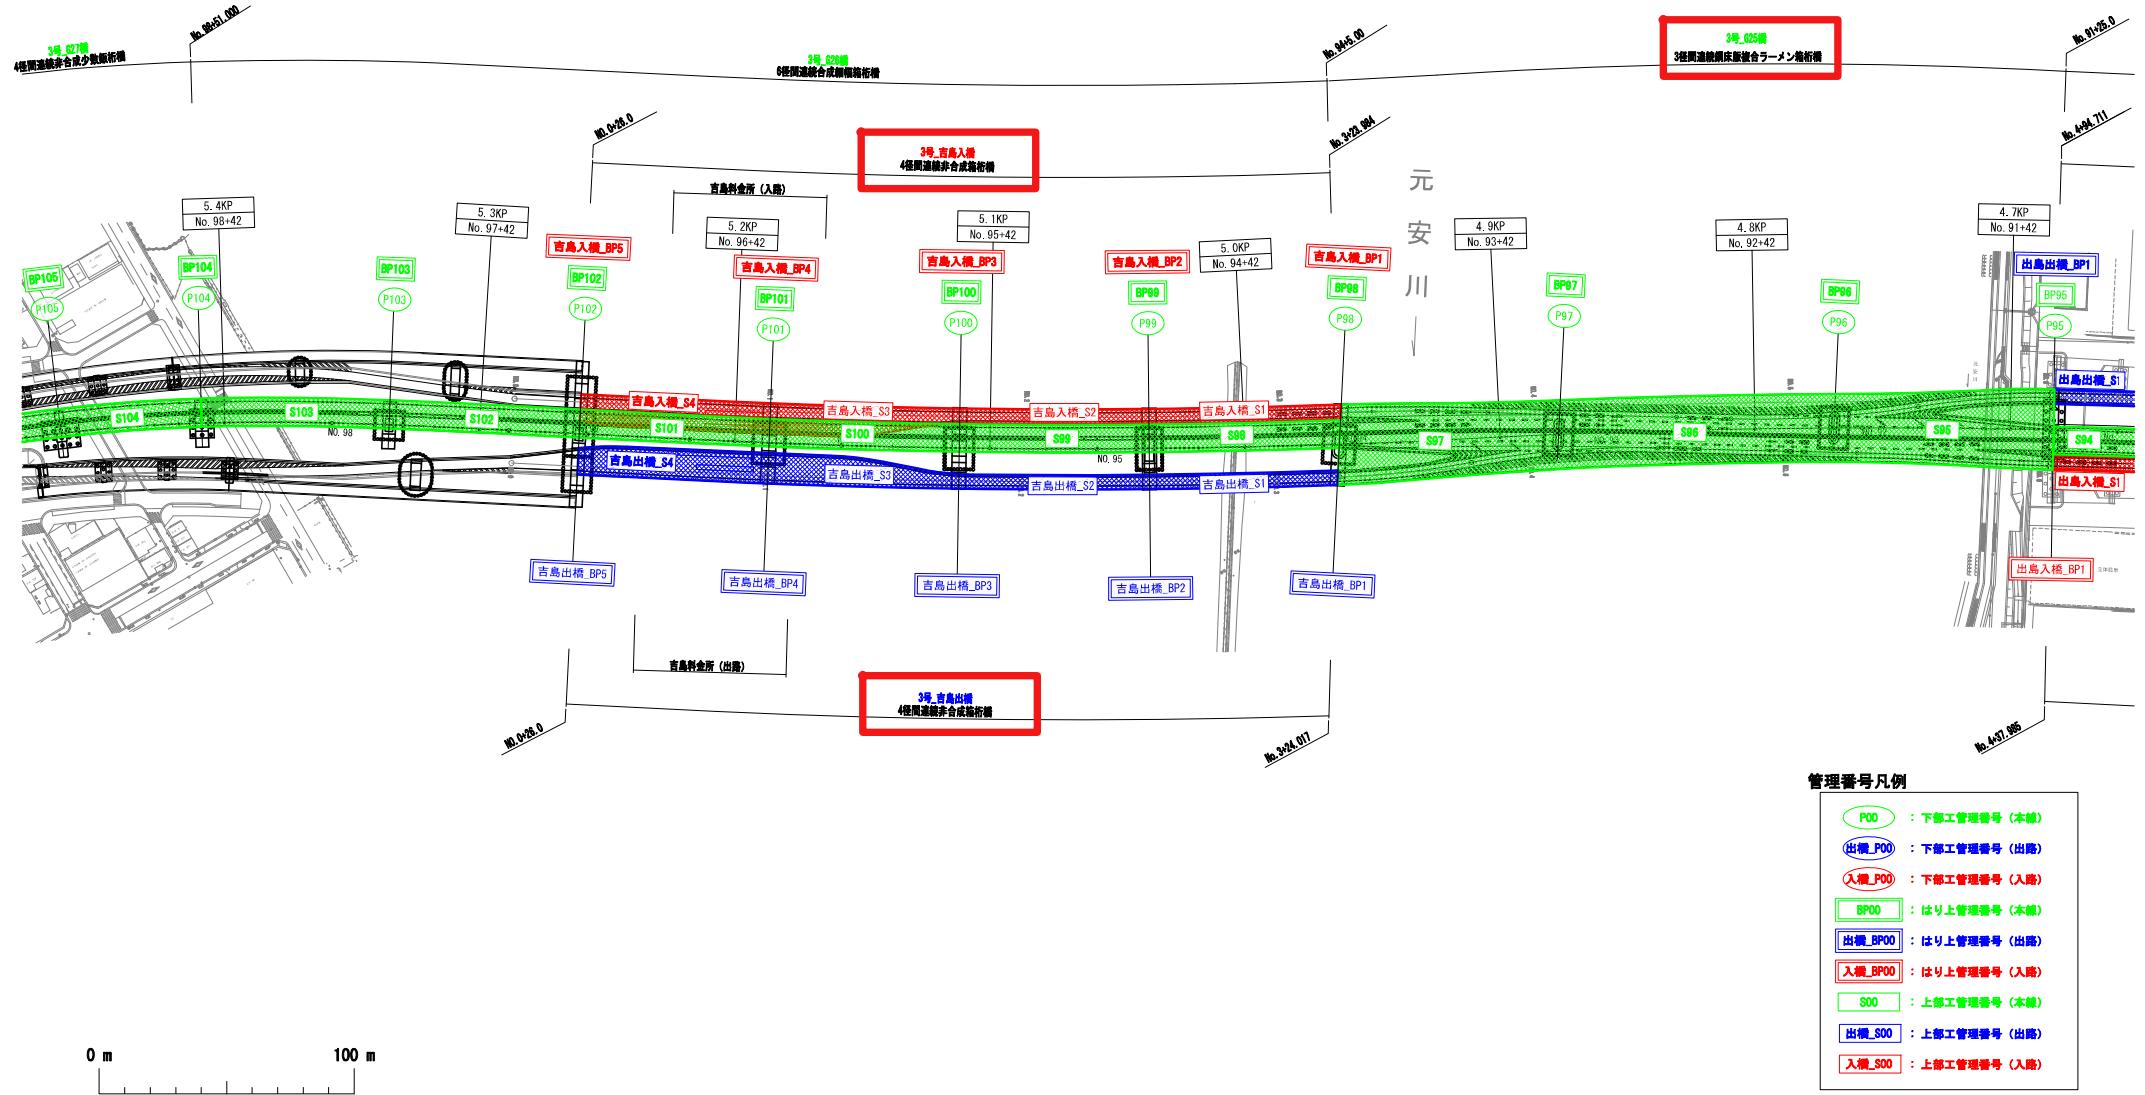




# 橋梁全体一般図 NONSCALE

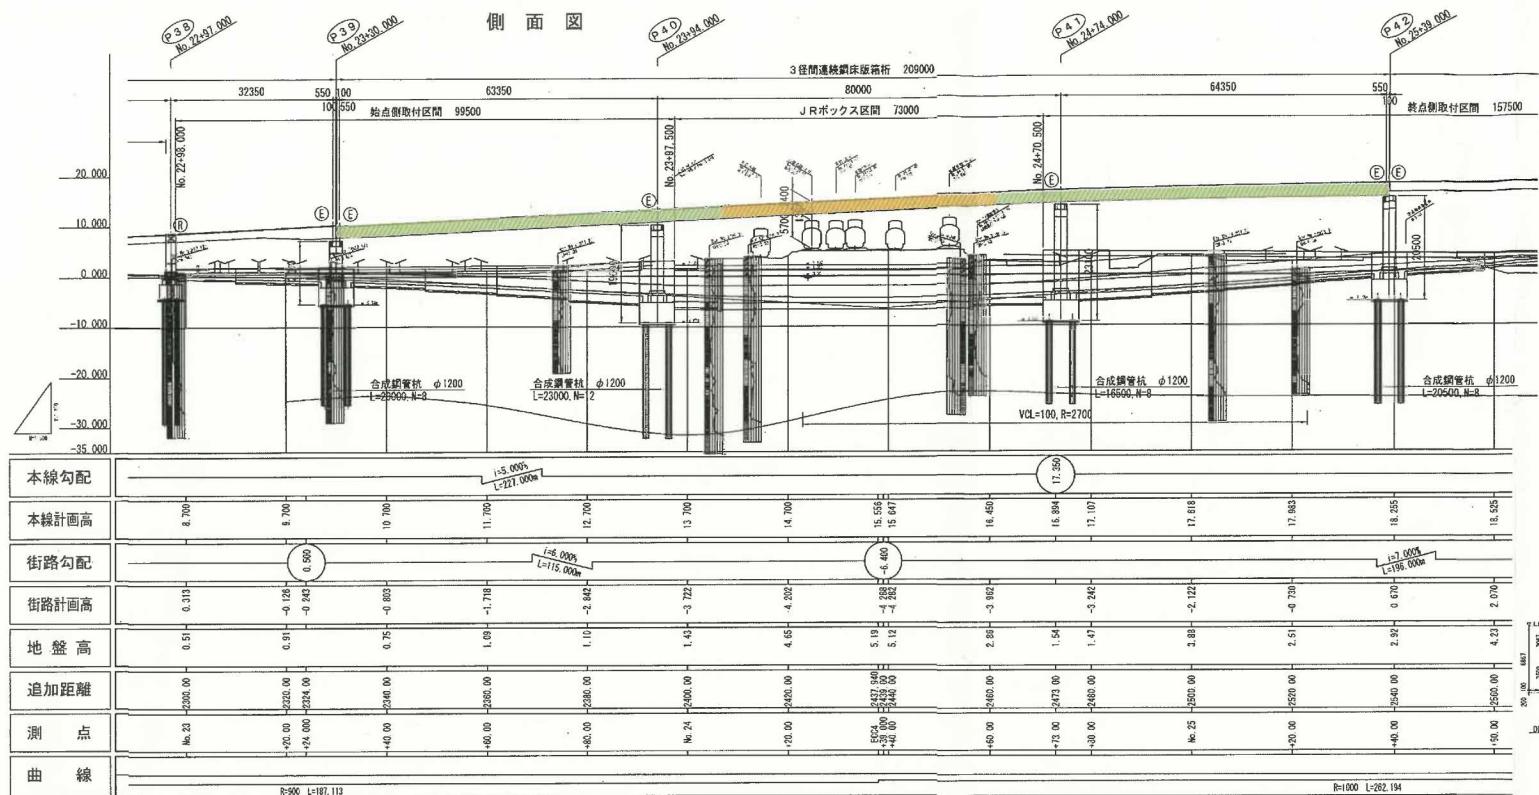

**着色凡例**

公社の施工範囲

JR 西日本・JR 貨物  
への施工委託範囲

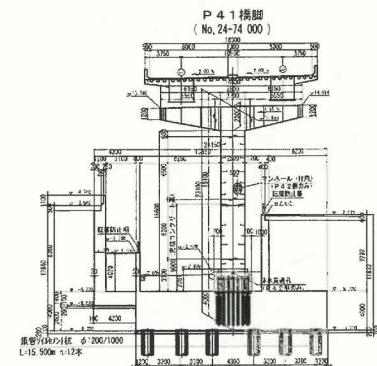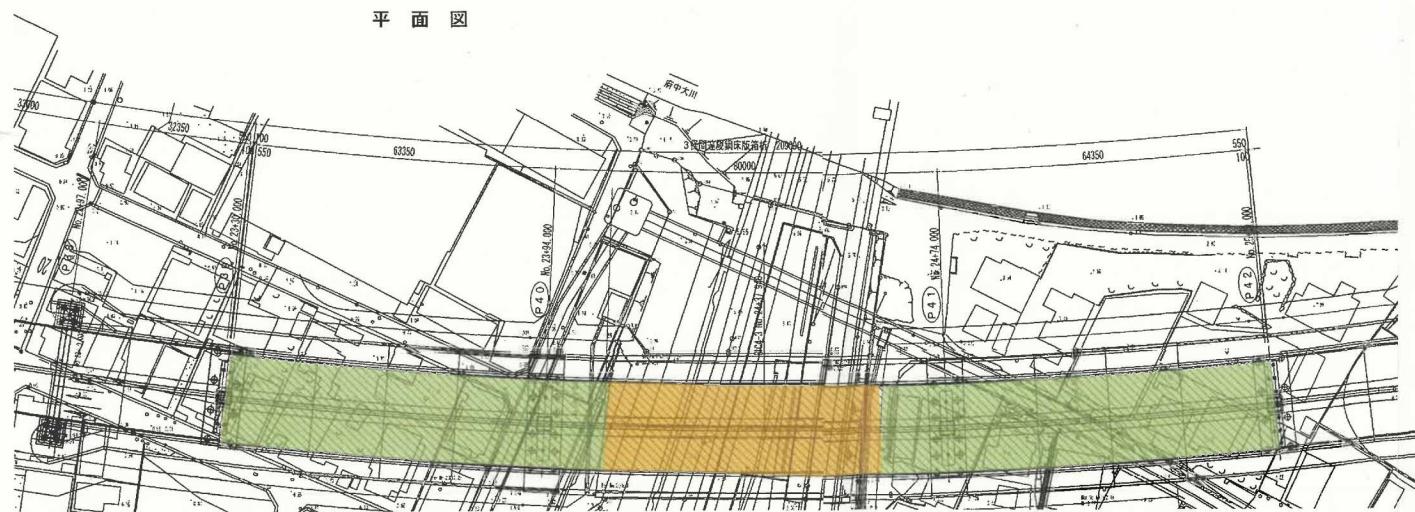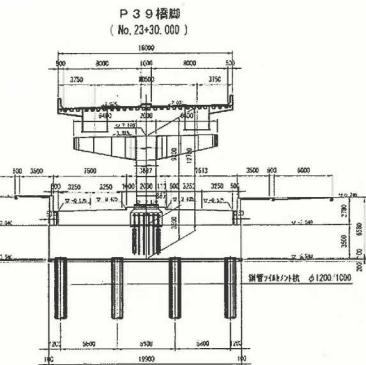



広島高速2号線 完成図		3332 T7259
工 種	橋 案	3382 T4844
名 称	G9橋	縮尺 1/300 7 250
備 考	P38~P42 ブック割り面	


広島高速道路公社

管理番号2号\_05面 S39~S41


## G 9橋 ブロック割図

NONSCALE

- 公社の施工範囲
- J R西日本への施工委託範囲
- J R貨物への施工委託範囲

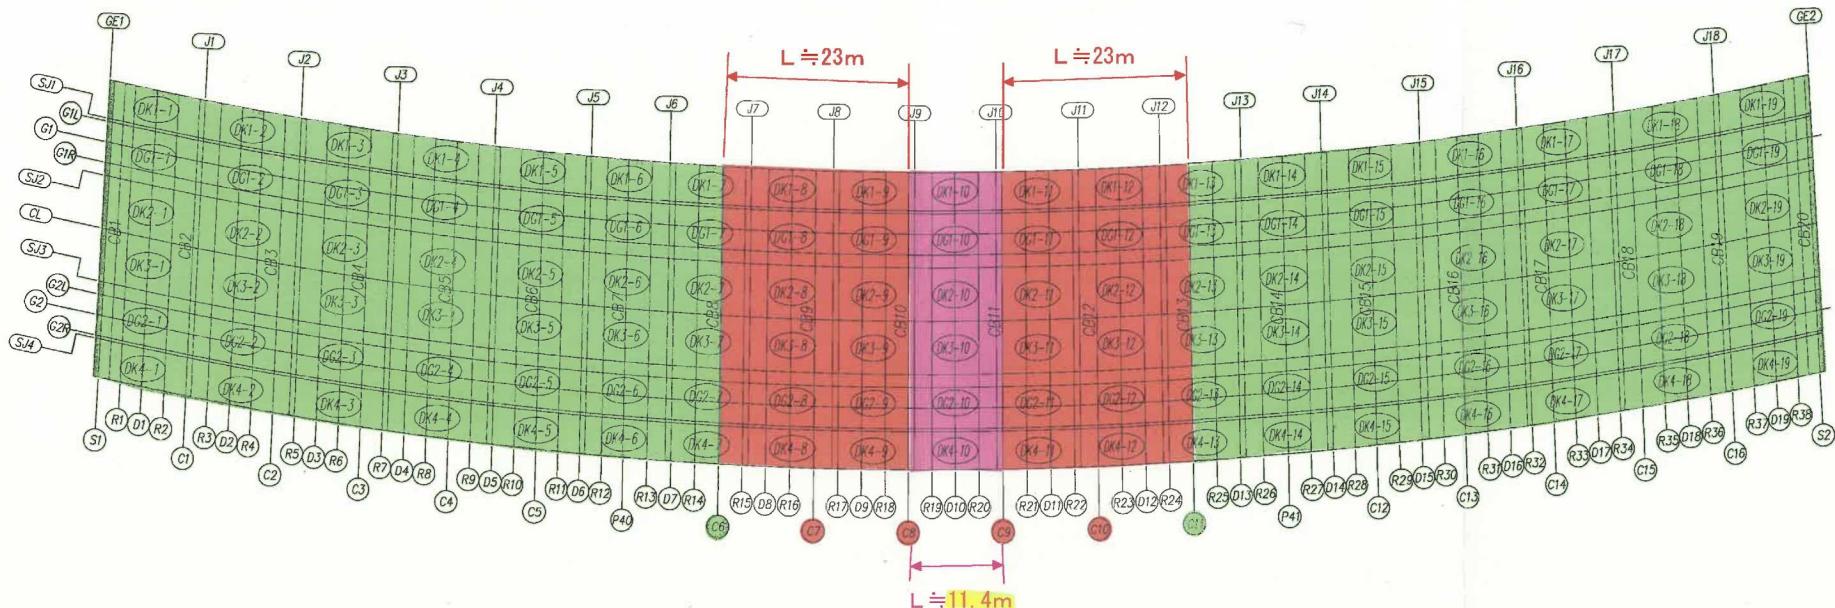

横 柄 断 面

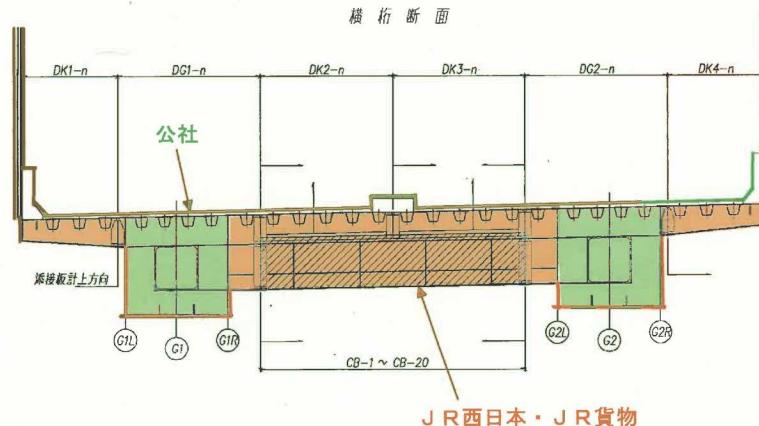

横 リブ 断 面

